



ក្រសួងបរិស្ថាន



ក្រុមហ៊ុនសំណង់ ជួនពេញ

ផ្ទះលេខ ២៧ E4 មហាវិថី ព្រះប៊ុនរាជ្យ  
សង្កាត់ ស្រះចក ខណ្ឌដូនពេញ ក្រុងភ្នំពេញ  
Tel/Fax: (+855 - 23) 42 77 88  
E-mail : dpcgroup@online.com.kh

ឈ្មោះគម្រោង :


(ក្រសួងបរិស្ថាន)

លេខកូដ :

កំណែ :

| ល.រ | ថ្ងៃទី ខែ ឆ្នាំ | ពិពណ៌នា |
|-----|-----------------|---------|
| 1   |                 |         |
| 2   |                 |         |
| 3   |                 |         |
| 4   |                 |         |

គូសដោយ : ប៊ិម សុវណ្ណនេត្រ

សិក្សាដោយ : បាក់ ដាវ៉ាន់

ពិនិត្យដោយ : លោក ជួន វិចិត្រសិលា

កំណត់សំគាល់ដោយ : លោក រស់ សុទ្ធី

ឈ្មោះប្លង់ :

Terrace Floor Slab Layout

ថ្ងៃទី៣១ ខែ១២ ឆ្នាំ២០១៥ ទំហំស្លឹក A3


ប្រភេទប្លង់ :

As Built

មាត្រដ្ឋាន : ដូចតាមបង្ហាញ

ចំនួនស្លឹក :


លេខស្លឹក : S-TR-002

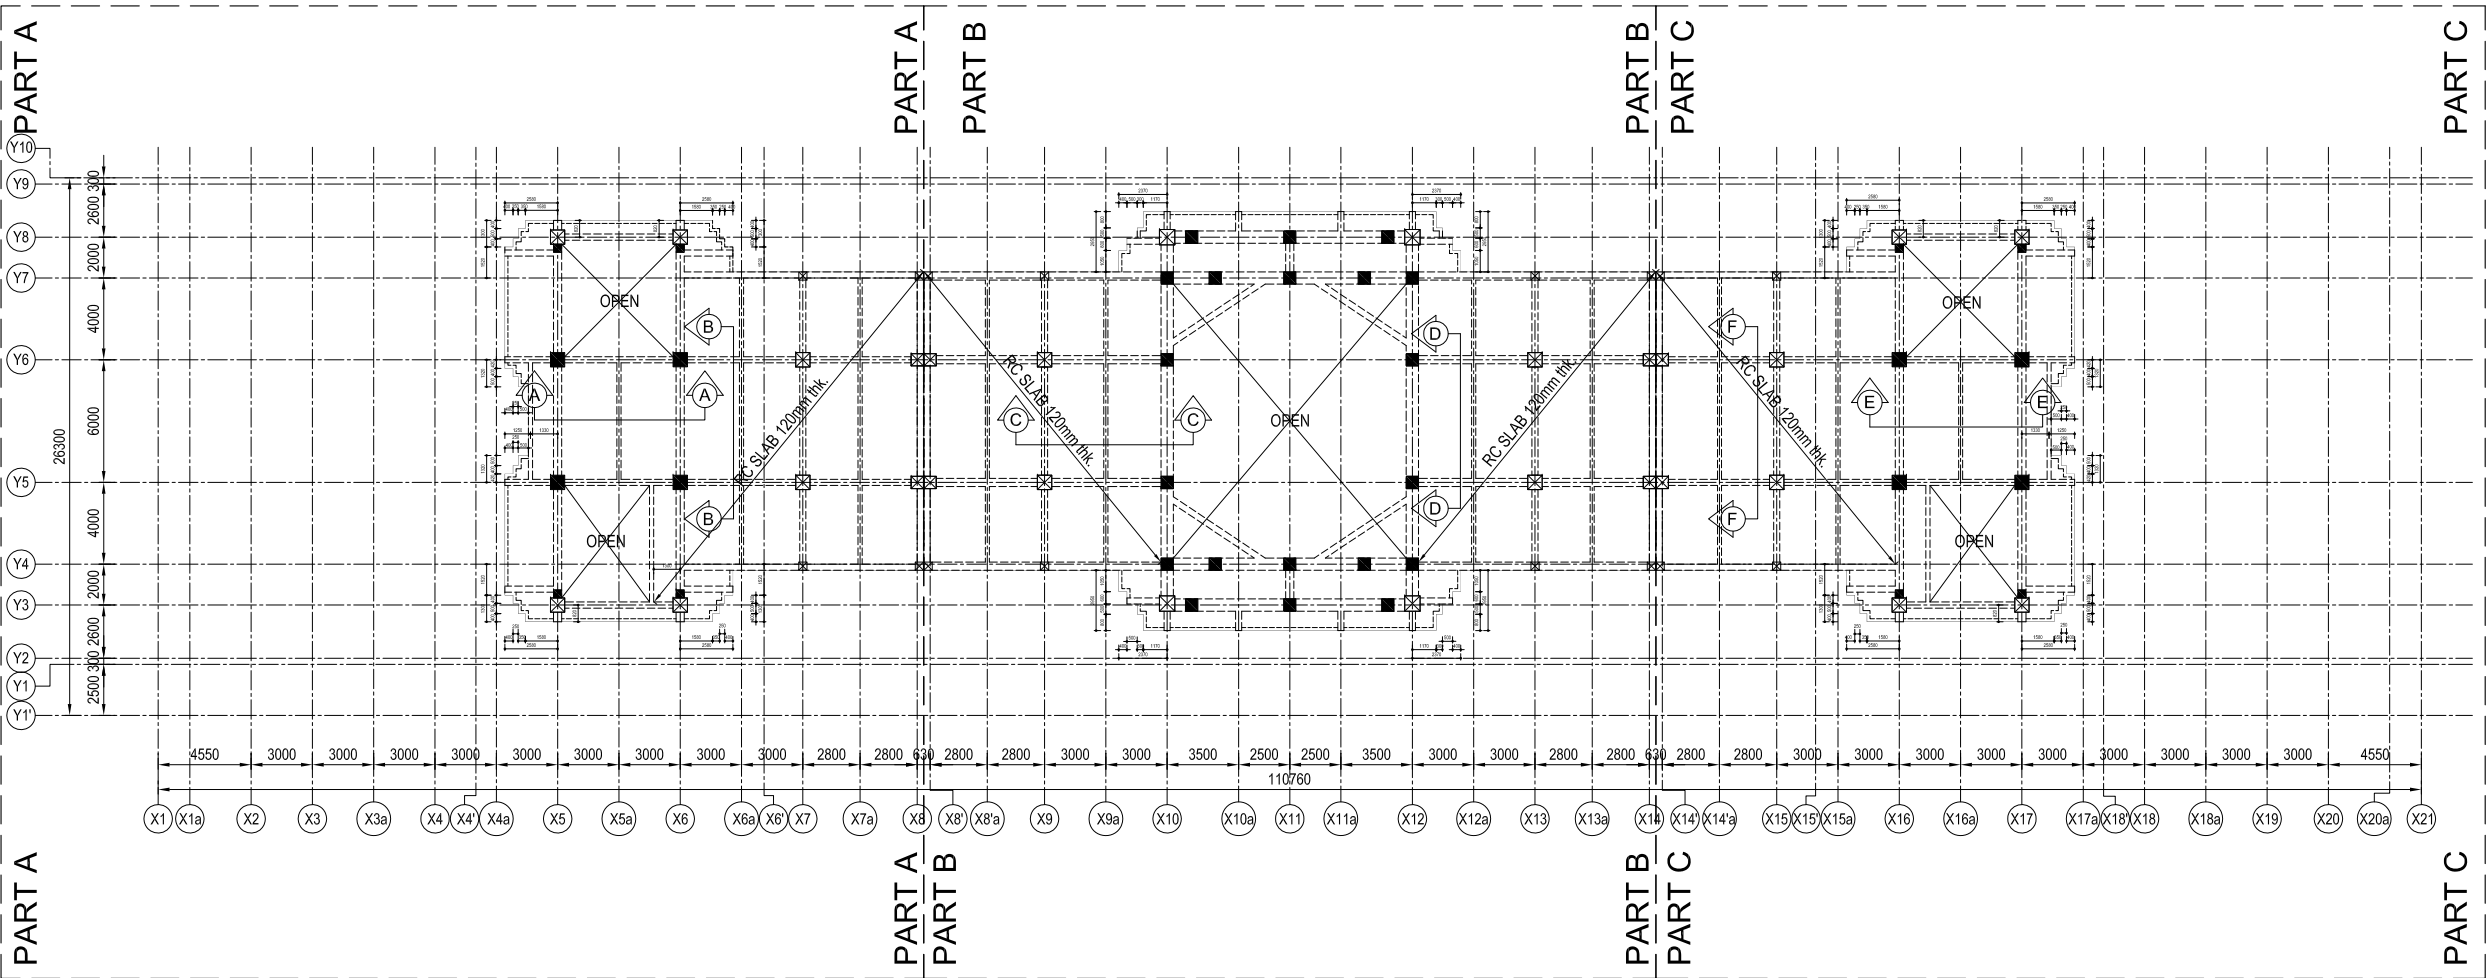

TERRACE FLOOR SLAB LAYOUT  
SCALE: 1/370

General Note:

- Compressive strength for cube: 37MPa  
Compressive strength for cylinder: 30MPa
- Steel DB :  $f_y=400\text{MPa}$  , RB :  $f_y=215\text{MPa}$
- All layout refer to architect drawing
- All dimension are in millimeter

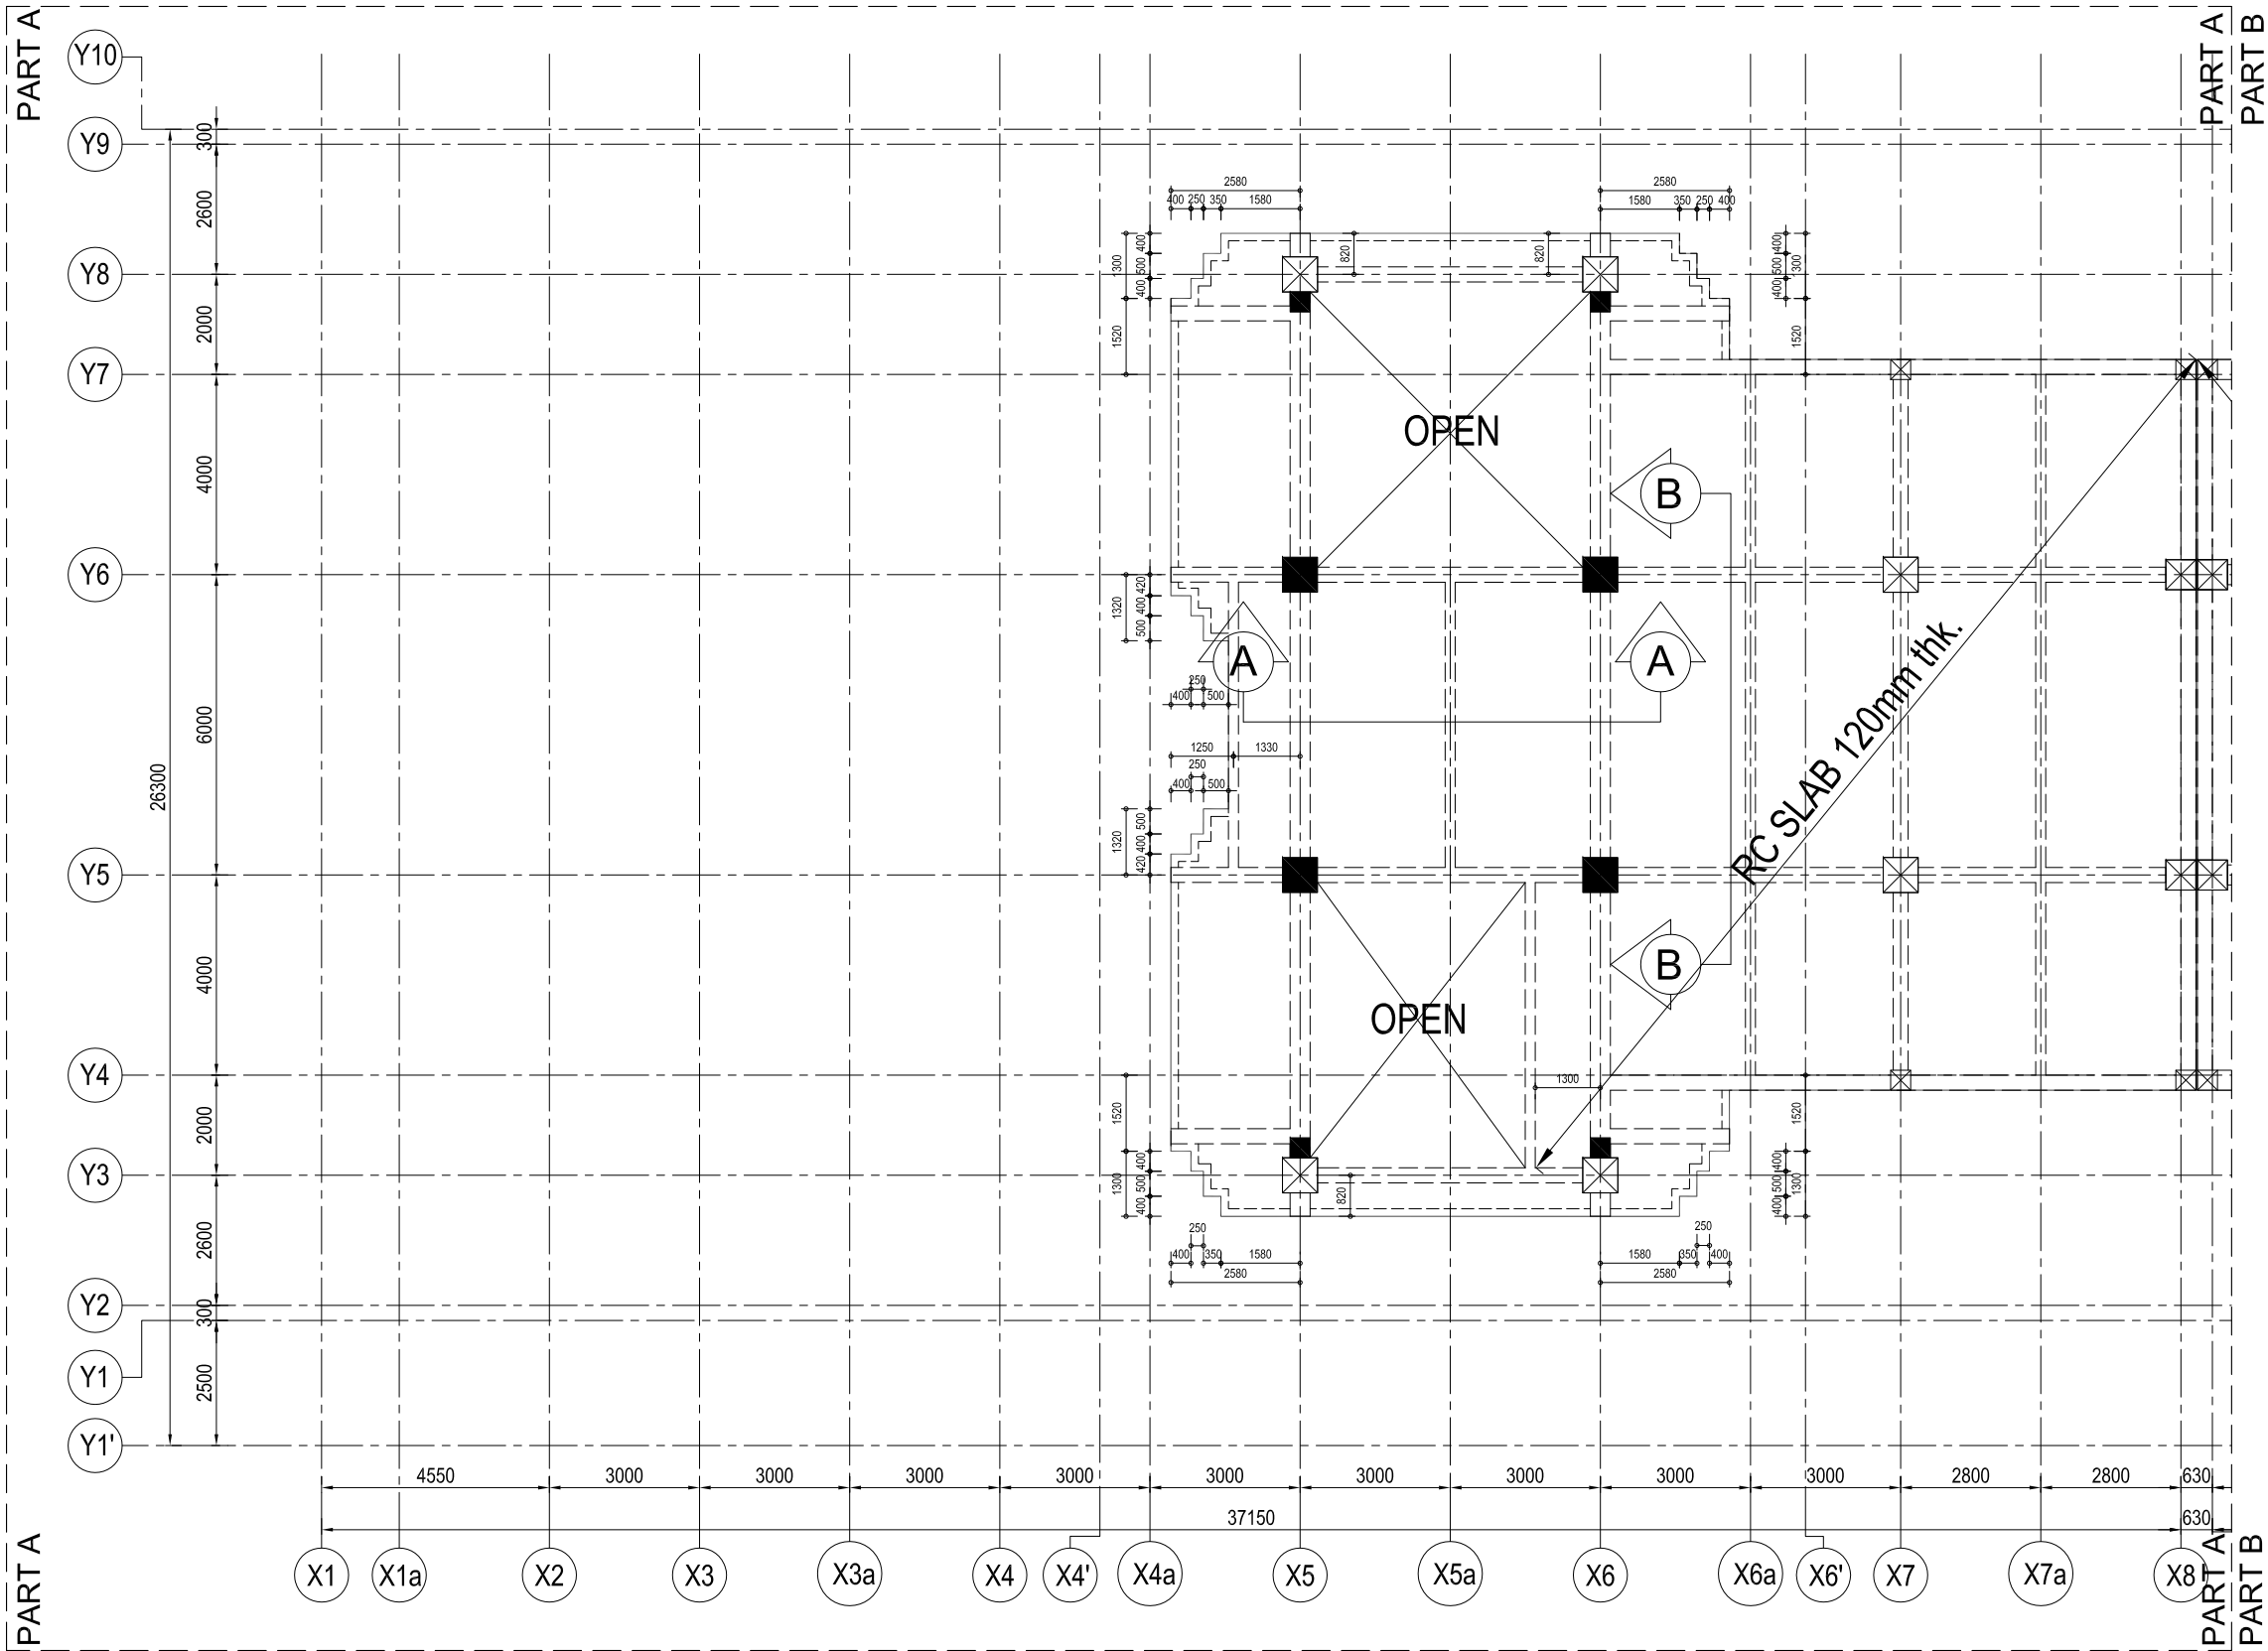

**TERRACE FLOOR SLAB LAYOUT (PART A)**  
SCALE: 1/150

**General Note:**

1. Compressive strength for cube: 37MPa  
Compressive strength for cylinder: 30MPa
2. Steel DB :  $f_y=400\text{MPa}$  , RB :  $f_y=215\text{MPa}$
3. All layout refer to architect drawing
4. All dimension are in millimeter



ក្រសួងបរិស្ថាន



ក្រុមហ៊ុនសំណង់ ជួនពេញ

ផ្ទះលេខ ២៧ E4 មហាវិថី ព្រះបុរីវង្ស  
សង្កាត់ ស្រះចក ខណ្ឌដូនពេញ ក្រុងភ្នំពេញ  
Tel/Fax: (+855 - 23) 42 77 88  
E-mail : dpcgroup@online.com.kh

ឈ្មោះគម្រោង :

គំរោងសាងសង់អគារបេតុងក្រចក  
(ក្រសួងបរិស្ថាន)

លេខកូដ :

កំណែ :

| ល.រ | ថ្ងៃទី ខែ ឆ្នាំ | ពិពណ៌នា |
|-----|-----------------|---------|
| 1   |                 |         |
| 2   |                 |         |
| 3   |                 |         |
| 4   |                 |         |

គូសដោយ : ប៊ិម សុវណ្ណនេត្រ  
សិក្សាដោយ : បាក់ ដាវ៉ាន់  
ពិនិត្យដោយ : លោក ជួន វិចិត្រសិលា  
កំណត់សំគាល់ដោយ : លោក រស់ សុខុនី

ឈ្មោះរូប្លង់ :  
Terrace Floor Slab Layout  
(Part A)

ថ្ងៃទី៣១ ខែ១២ ឆ្នាំ២០១៥ ទំហំស្លឹក A3

ប្រភេទរូប្លង់ :  
As Built

មាត្រដ្ឋាន : ដូចតាមបង្ហាញ

ចំនួនស្លឹក :

លេខស្លឹក : S-TR-002-A



ក្រសួងបរិស្ថាន



ក្រុមហ៊ុនសំណង់ ជួនពេញ

ផ្ទះលេខ ២៧ E-4 មហាវិថី ព្រះបន្ទីរវង្ស  
សង្កាត់ ស្រះចក ខណ្ឌដូនពេញ ក្រុងភ្នំពេញ  
Tel/Fax: (+855 - 23) 42 77 88  
E-mail : dpcgroup@online.com.kh

ឈ្មោះគម្រោង :


(ក្រសួងបរិស្ថាន)

លេខកូដ :

កំណែ :

| ល.រ | ថ្ងៃទី ខែ ឆ្នាំ | ពិពណ៌នា |
|-----|-----------------|---------|
| 1   |                 |         |
| 2   |                 |         |
| 3   |                 |         |
| 4   |                 |         |

គូសដោយ : ប៊ីម សុវណ្ណនេត្រ

សិក្សាដោយ : បាក់ ដារ៉ាន់

ពិនិត្យដោយ : លោក ជួន វិចិត្រសិលា

កំណត់សំគាល់ដោយ : លោក រស់ សុខុនី

ឈ្មោះប្លង់ :

Section A-A & B-B

ថ្ងៃទី៣១ ខែ១២ ឆ្នាំ២០១៥ ទំហំសន្លឹក A3



ប្រភេទប្លង់ :

As Built

មាត្រដ្ឋាន : ដូចបានបង្ហាញ


ចំនួនសន្លឹក :

លេខសន្លឹក : S-TR-002-A1

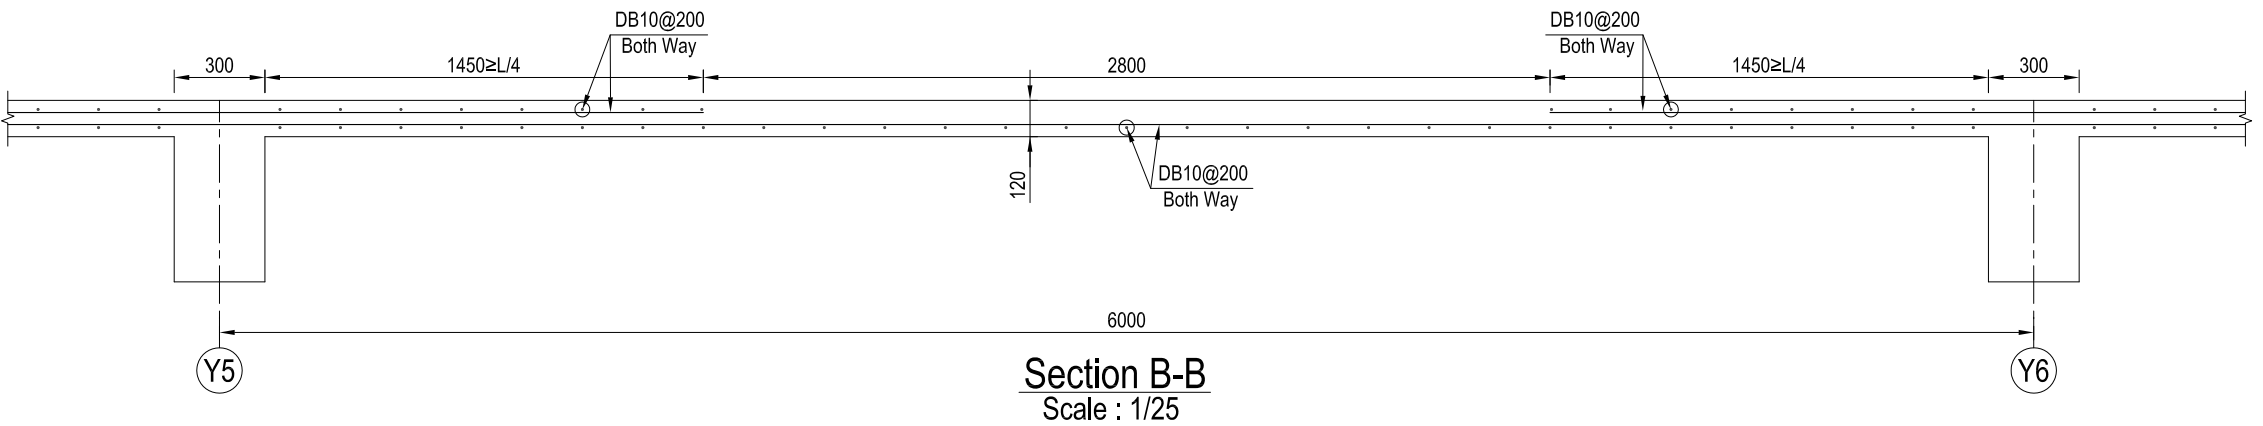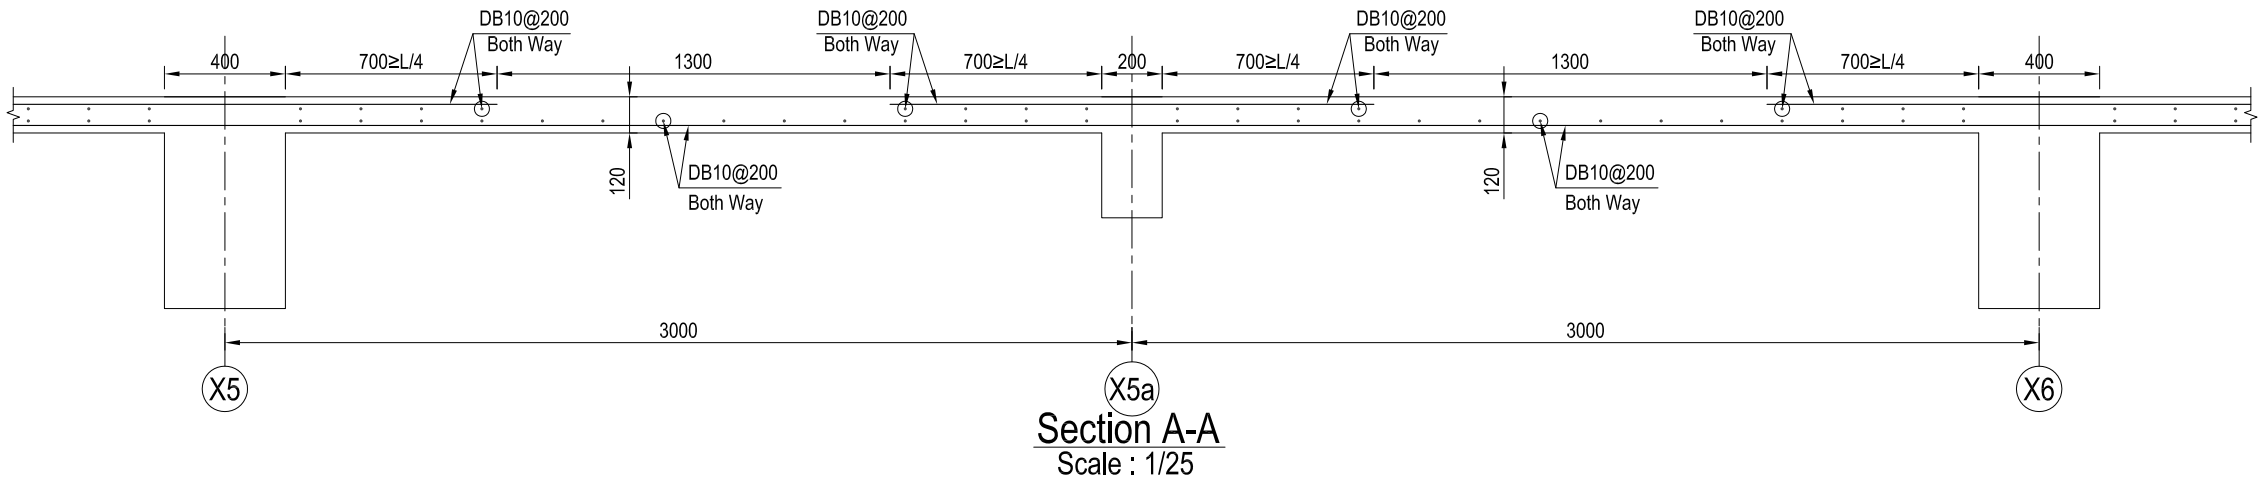

General Note:

1. Compressive strength for cube: 37MPa  
Compressive strength for cylinder: 30MPa
2. Steel DB :  $f_y=400\text{MPa}$  , RB :  $f_y=215\text{MPa}$
3. All layout refer to architect drawing
4. All dimension are in millimeter

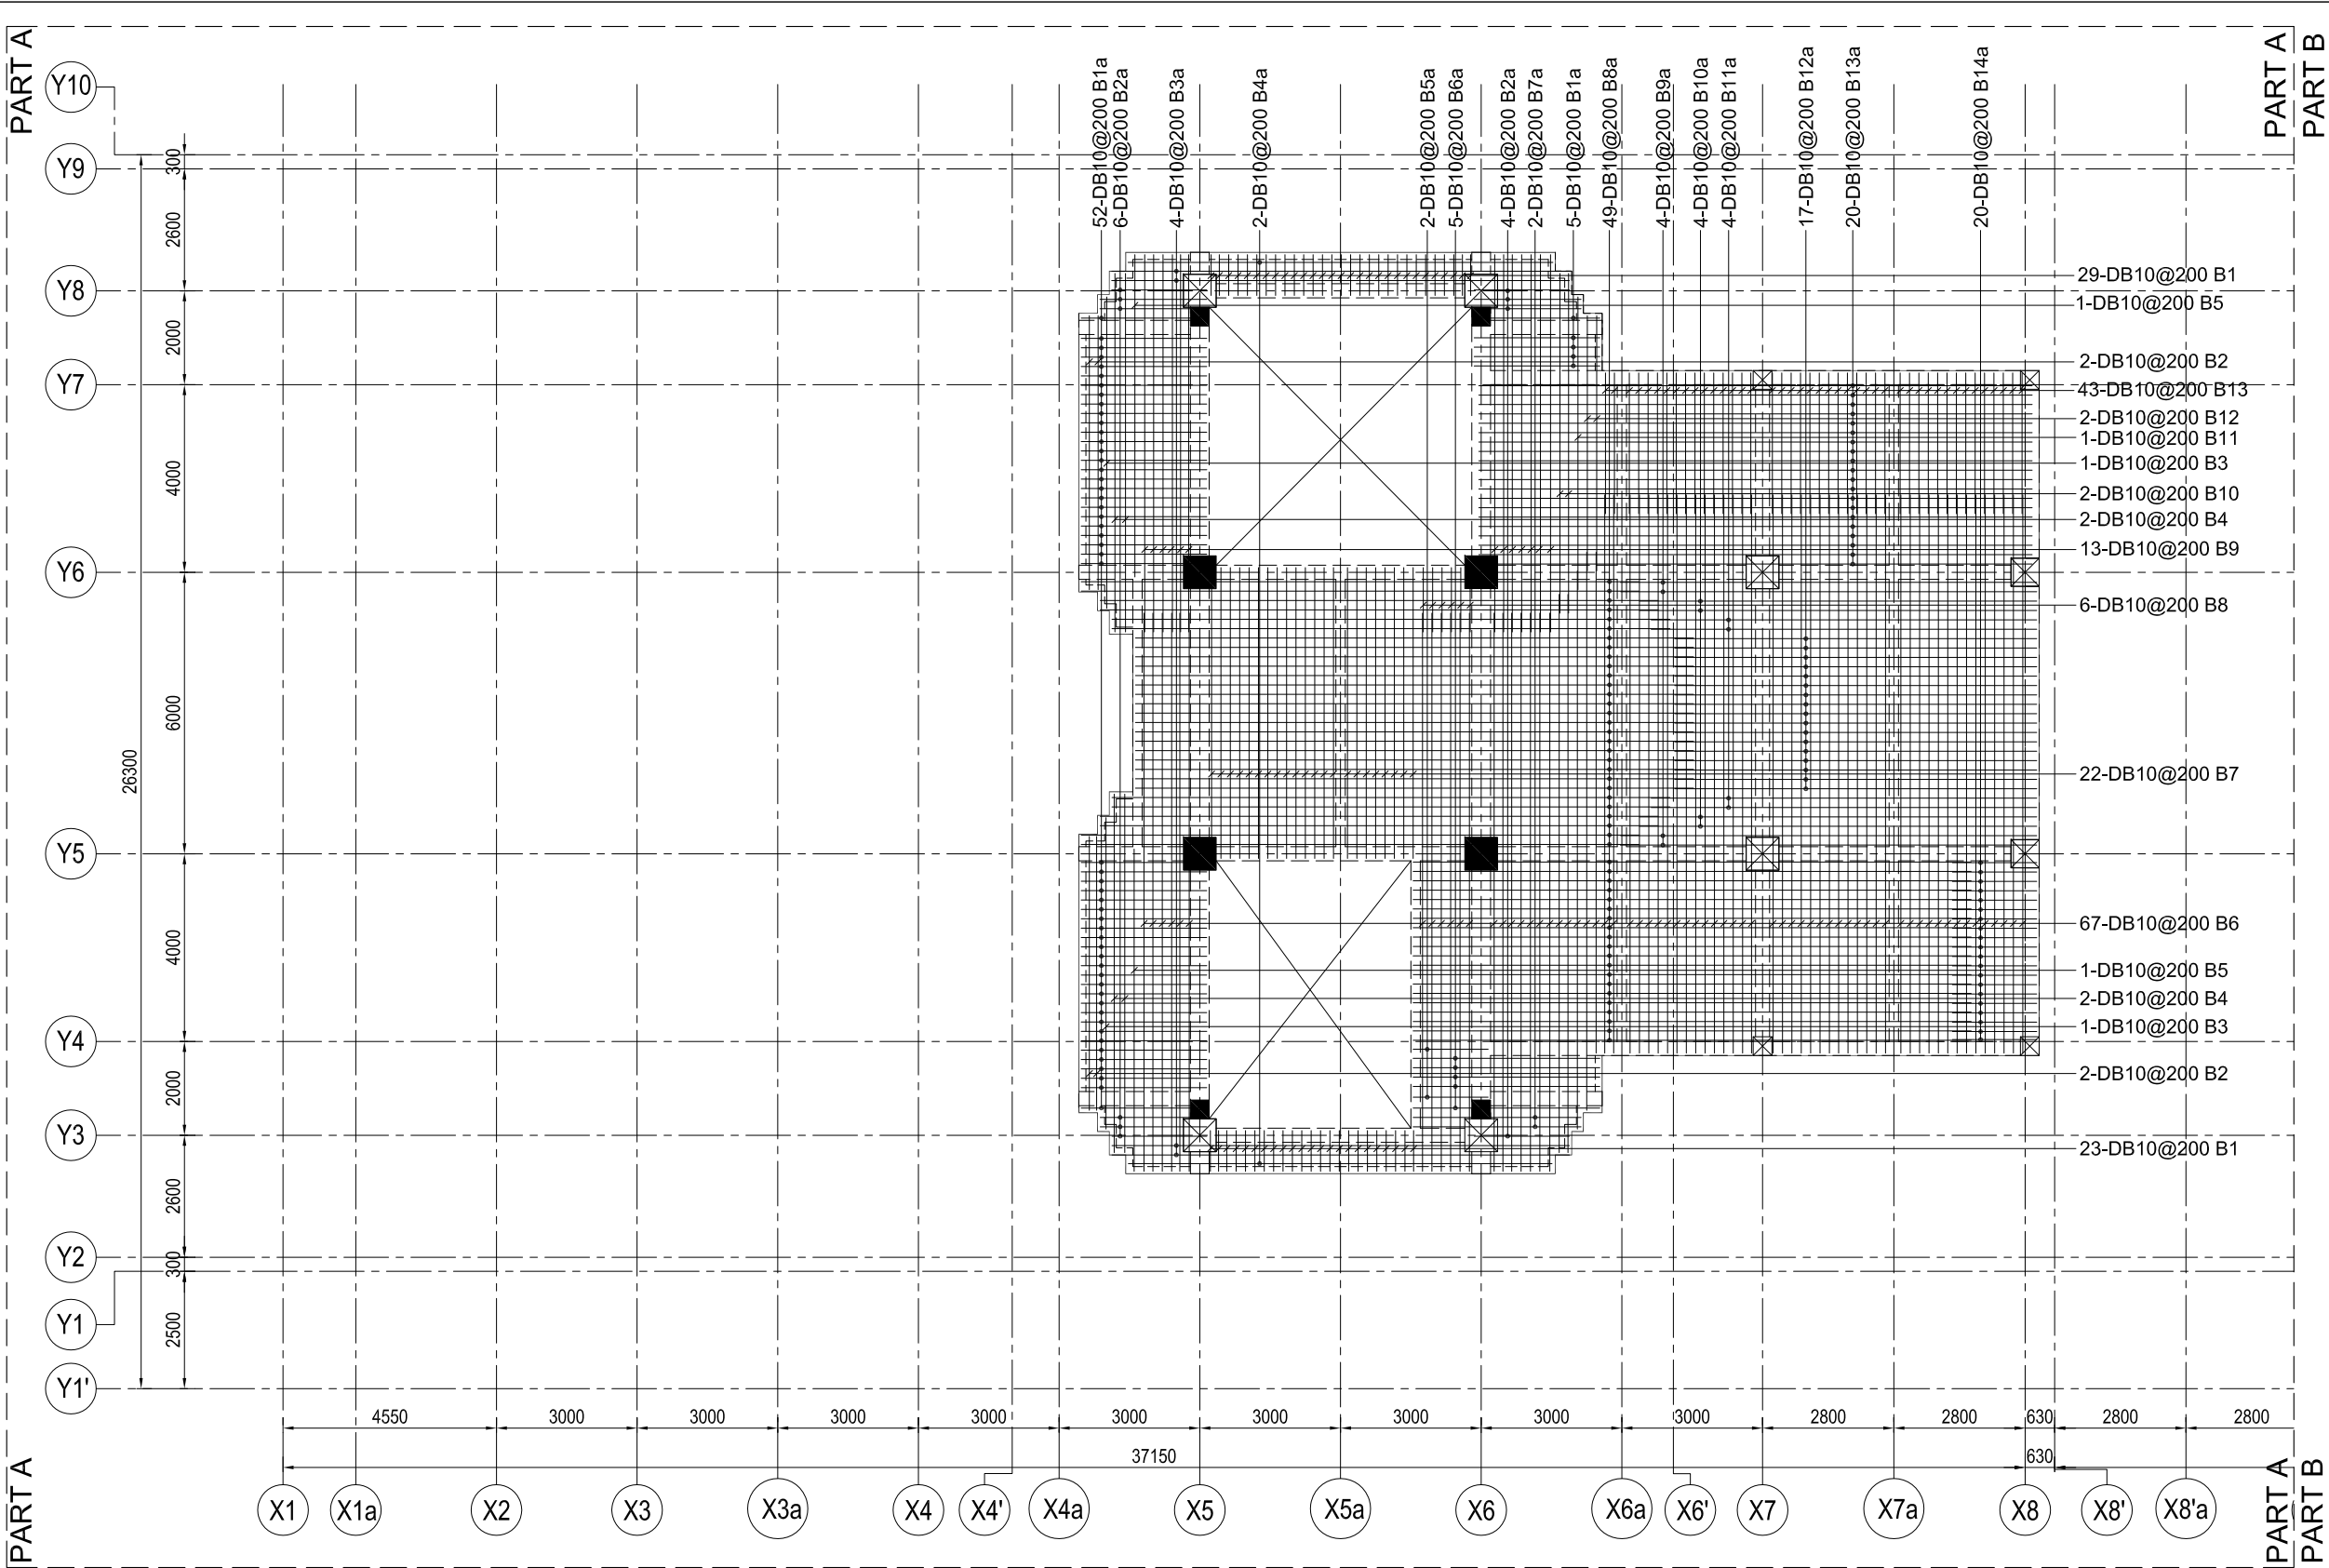

TERRACE FLOOR SLAB BOTTOM REBAR (PART A)  
SCALE: 1/150

General Note:

1. Compressive strength for cube: 37MPa  
Compressive strength for cylinder: 30MPa
2. Steel DB :  $f_y=400\text{MPa}$  , RB :  $f_y=215\text{MPa}$
3. All layout refer to architect drawing
4. All dimension are in millimeter



ក្រសួងបរិស្ថាន



ក្រុមហ៊ុនសំណង់ ជូនពេញ

ផ្ទះលេខ ២៧ E4 មហាវិថី ព្រះមុនីវង្ស  
សង្កាត់ ស្រះចក ខណ្ឌដូនពេញ ក្រុងភ្នំពេញ  
Tel/Fax: (+855 - 23) 42 77 88  
E-mail : dpcgroup@online.com.kh

ឈ្មោះគម្រោង :

គំរោងសាងសង់អគាររដ្ឋបាល

(ក្រសួងបរិស្ថាន)

លេខកូដ :

កំណែ :

| ល.រ | ថ្ងៃទី ខែ ឆ្នាំ | ពិពណ៌នា |
|-----|-----------------|---------|
| 1   |                 |         |
| 2   |                 |         |
| 3   |                 |         |
| 4   |                 |         |

គូសដោយ : ប៊ិម សុវណ្ណនេត្រ

សិក្សាដោយ : បាក់ ដាវ៉ាន់

ពិនិត្យដោយ : លោក ជូន វិចិត្រសិលា

កំណត់សំគាល់ដោយ : លោក រស់ សុខី

ឈ្មោះប្លង់ :

Terrace Floor Slab Bottom Rebar  
(Part A)

ថ្ងៃទី៣១ ខែ១២ ឆ្នាំ២០១៥ ទំហំស្លឹក A3


ប្រភេទប្លង់ :

As Built

មាត្រដ្ឋាន : ដូចតាមបង្ហាញ

ចំនួនស្លឹក :

លេខស្លឹក : S-TR-002-A2

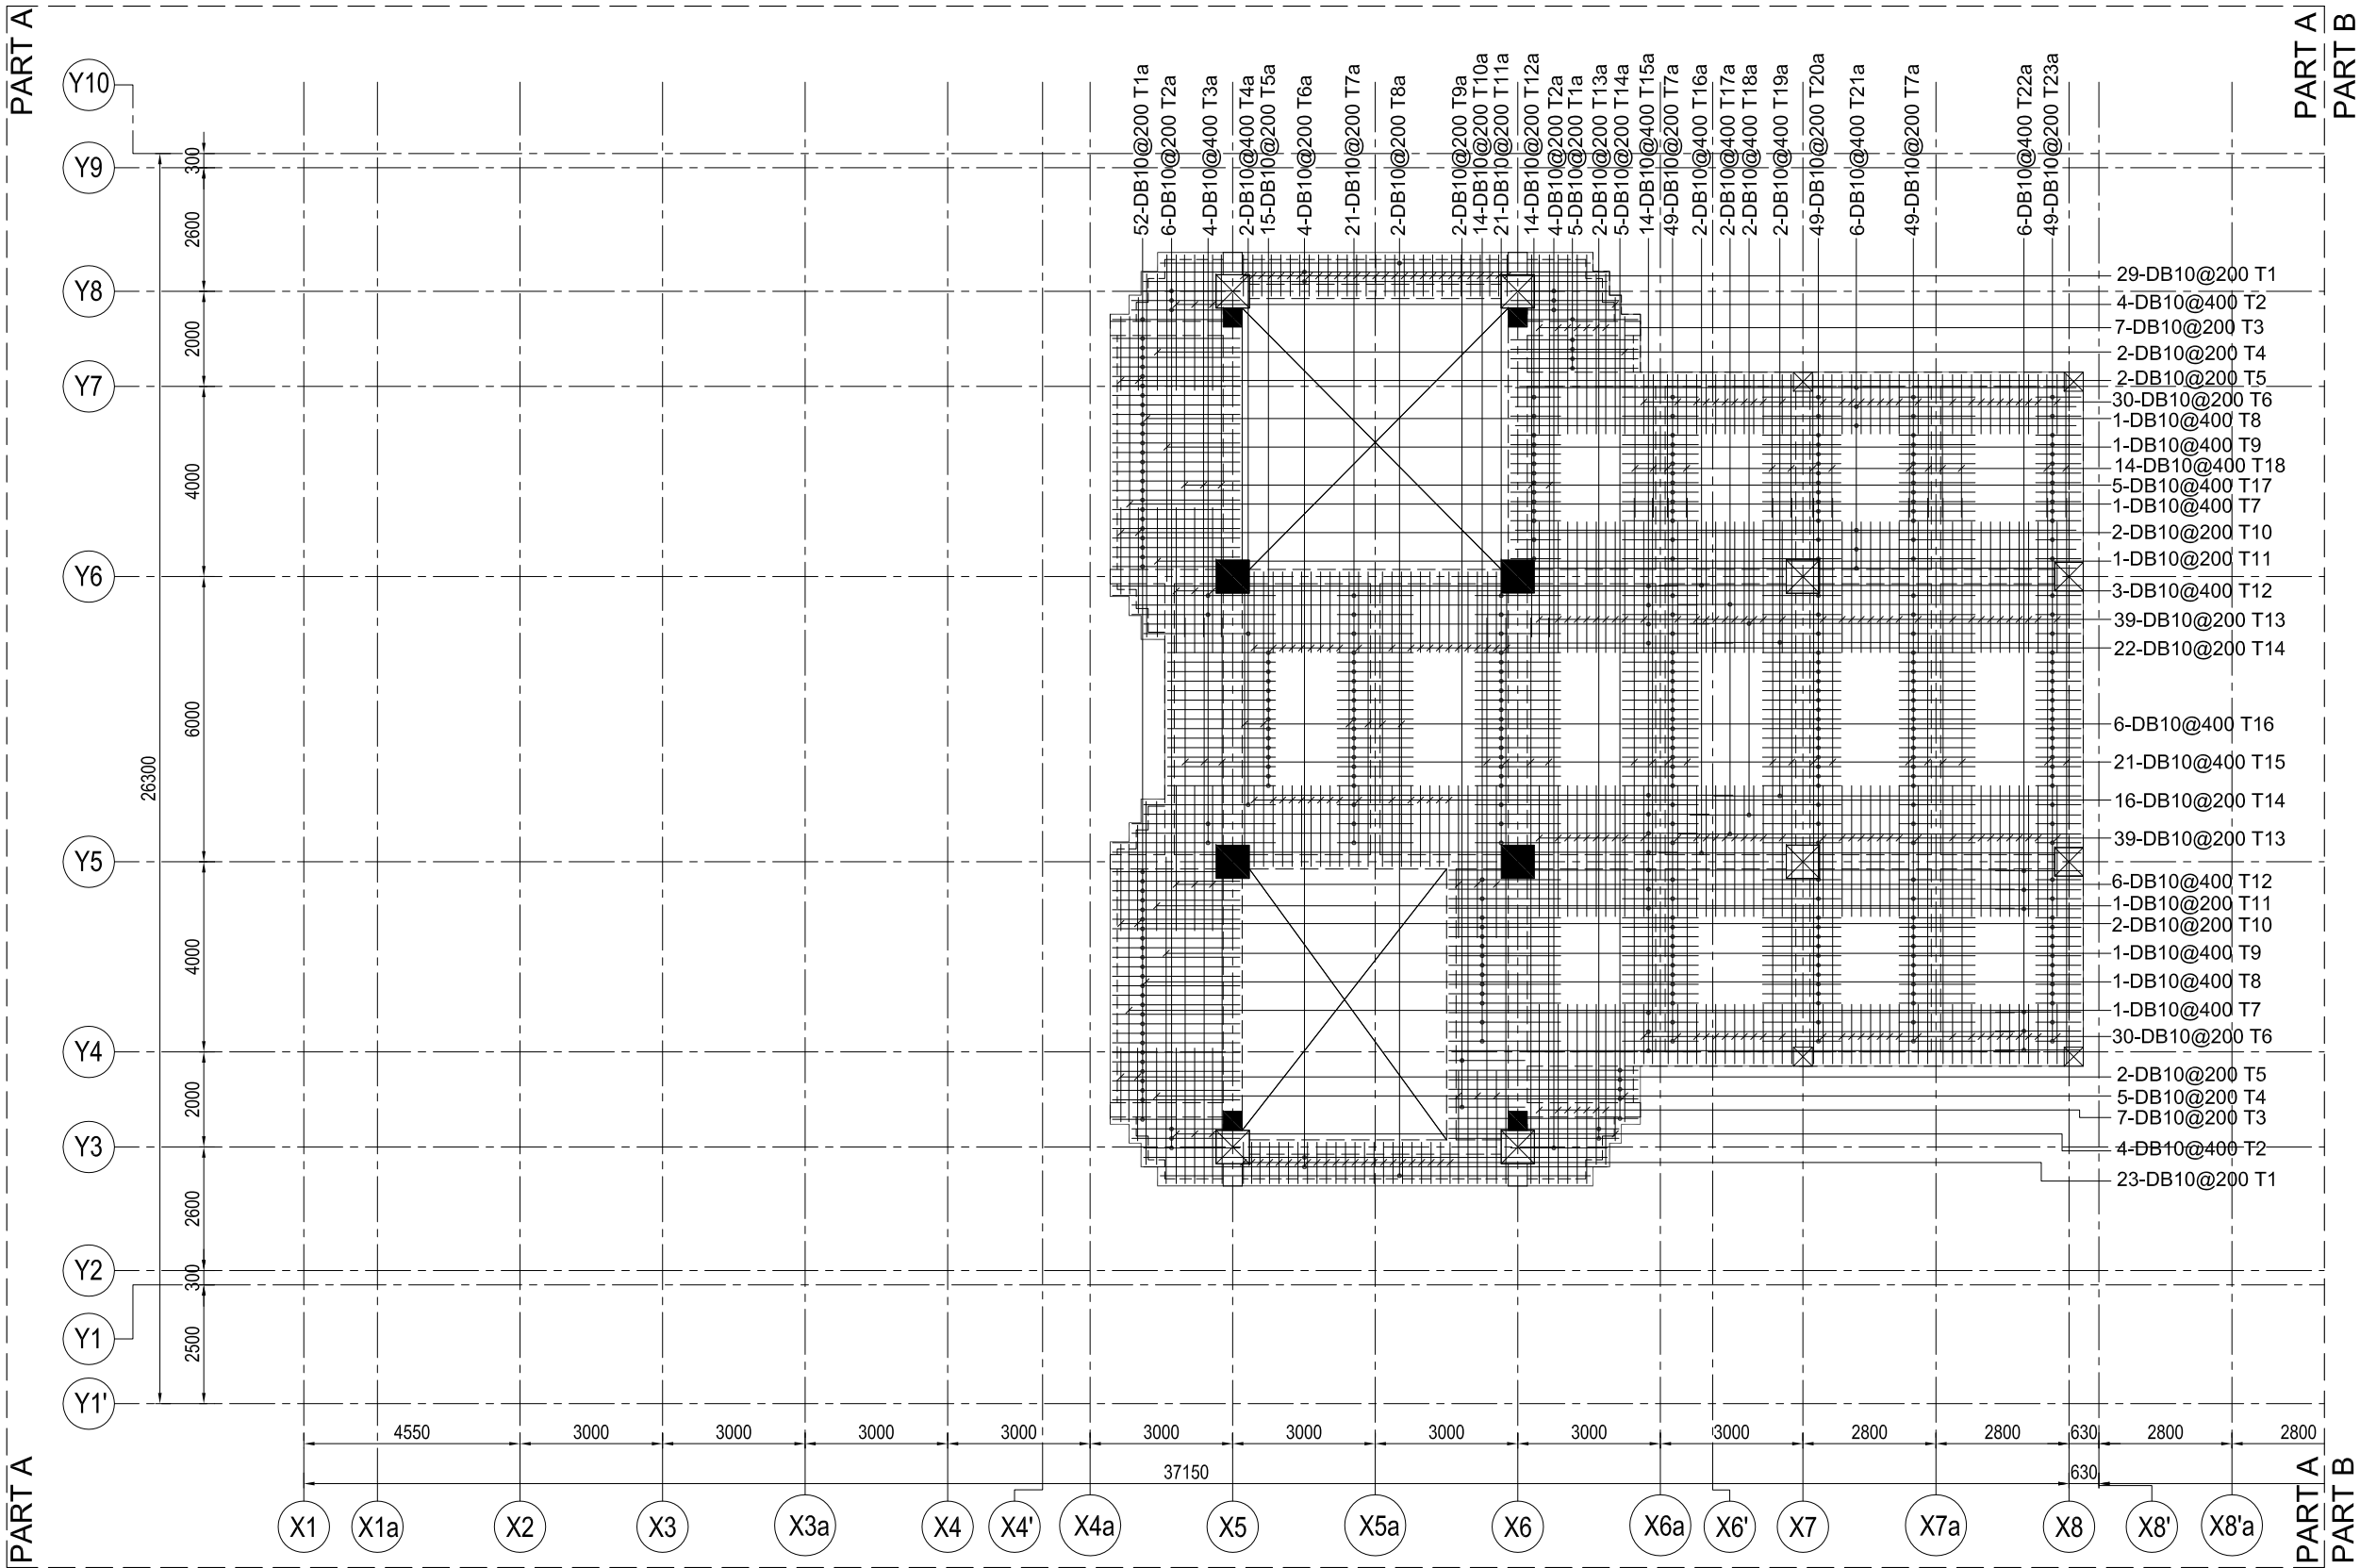

TERRACE FLOOR SLAB TOP REBAR (PART A)  
SCALE: 1/150

General Note:

1. Compressive strength for cube: 37MPa  
Compressive strength for cylinder: 30MPa
2. Steel DB :  $f_y=400\text{MPa}$  , RB :  $f_y=215\text{MPa}$
3. All layout refer to architect drawing
4. All dimension are in millimeter



ក្រសួងបរិស្ថាន



ក្រុមហ៊ុនសំណង់ ជួនពេញ

ផ្ទះលេខ ២៧ E4 មហាវិថី ព្រះបុរីវង្ស  
សង្កាត់ ស្រះចក ខណ្ឌដូនពេញ ក្រុងភ្នំពេញ  
Tel/Fax: (+855 - 23) 42 77 88  
E-mail : dpcgroup@online.com.kh

លេខកូដ :

គំរោងសាងសង់អគារបេតុងក្រចក

(ក្រសួងបរិស្ថាន)

លេខកូដ :

កំណែ :

| ល.រ | ថ្ងៃទី ខែ ឆ្នាំ | ពិពណ៌នា |
|-----|-----------------|---------|
| 1   |                 |         |
| 2   |                 |         |
| 3   |                 |         |
| 4   |                 |         |

គូសដោយ : ប៊ិម សុវណ្ណនេត្រ

សិក្សាដោយ : បាក់ ដានី

ពិនិត្យដោយ : លោក ជួន វិចិត្រសិរី

កំណត់សំគាល់ដោយ : លោក រស់ សុខុម

លេខកូដ :

Terrace Floor Slab Top Rebar  
(Part A)

ថ្ងៃទី៣១ ខែ១២ ឆ្នាំ២០១៥ ទំហំស្លឹក A3


ប្រភេទប្លង់ :

As Built

មាត្រដ្ឋាន : ដូចតាមប្លង់

ចំនួនស្លឹក :

លេខស្លឹក : S-TR-002-A3

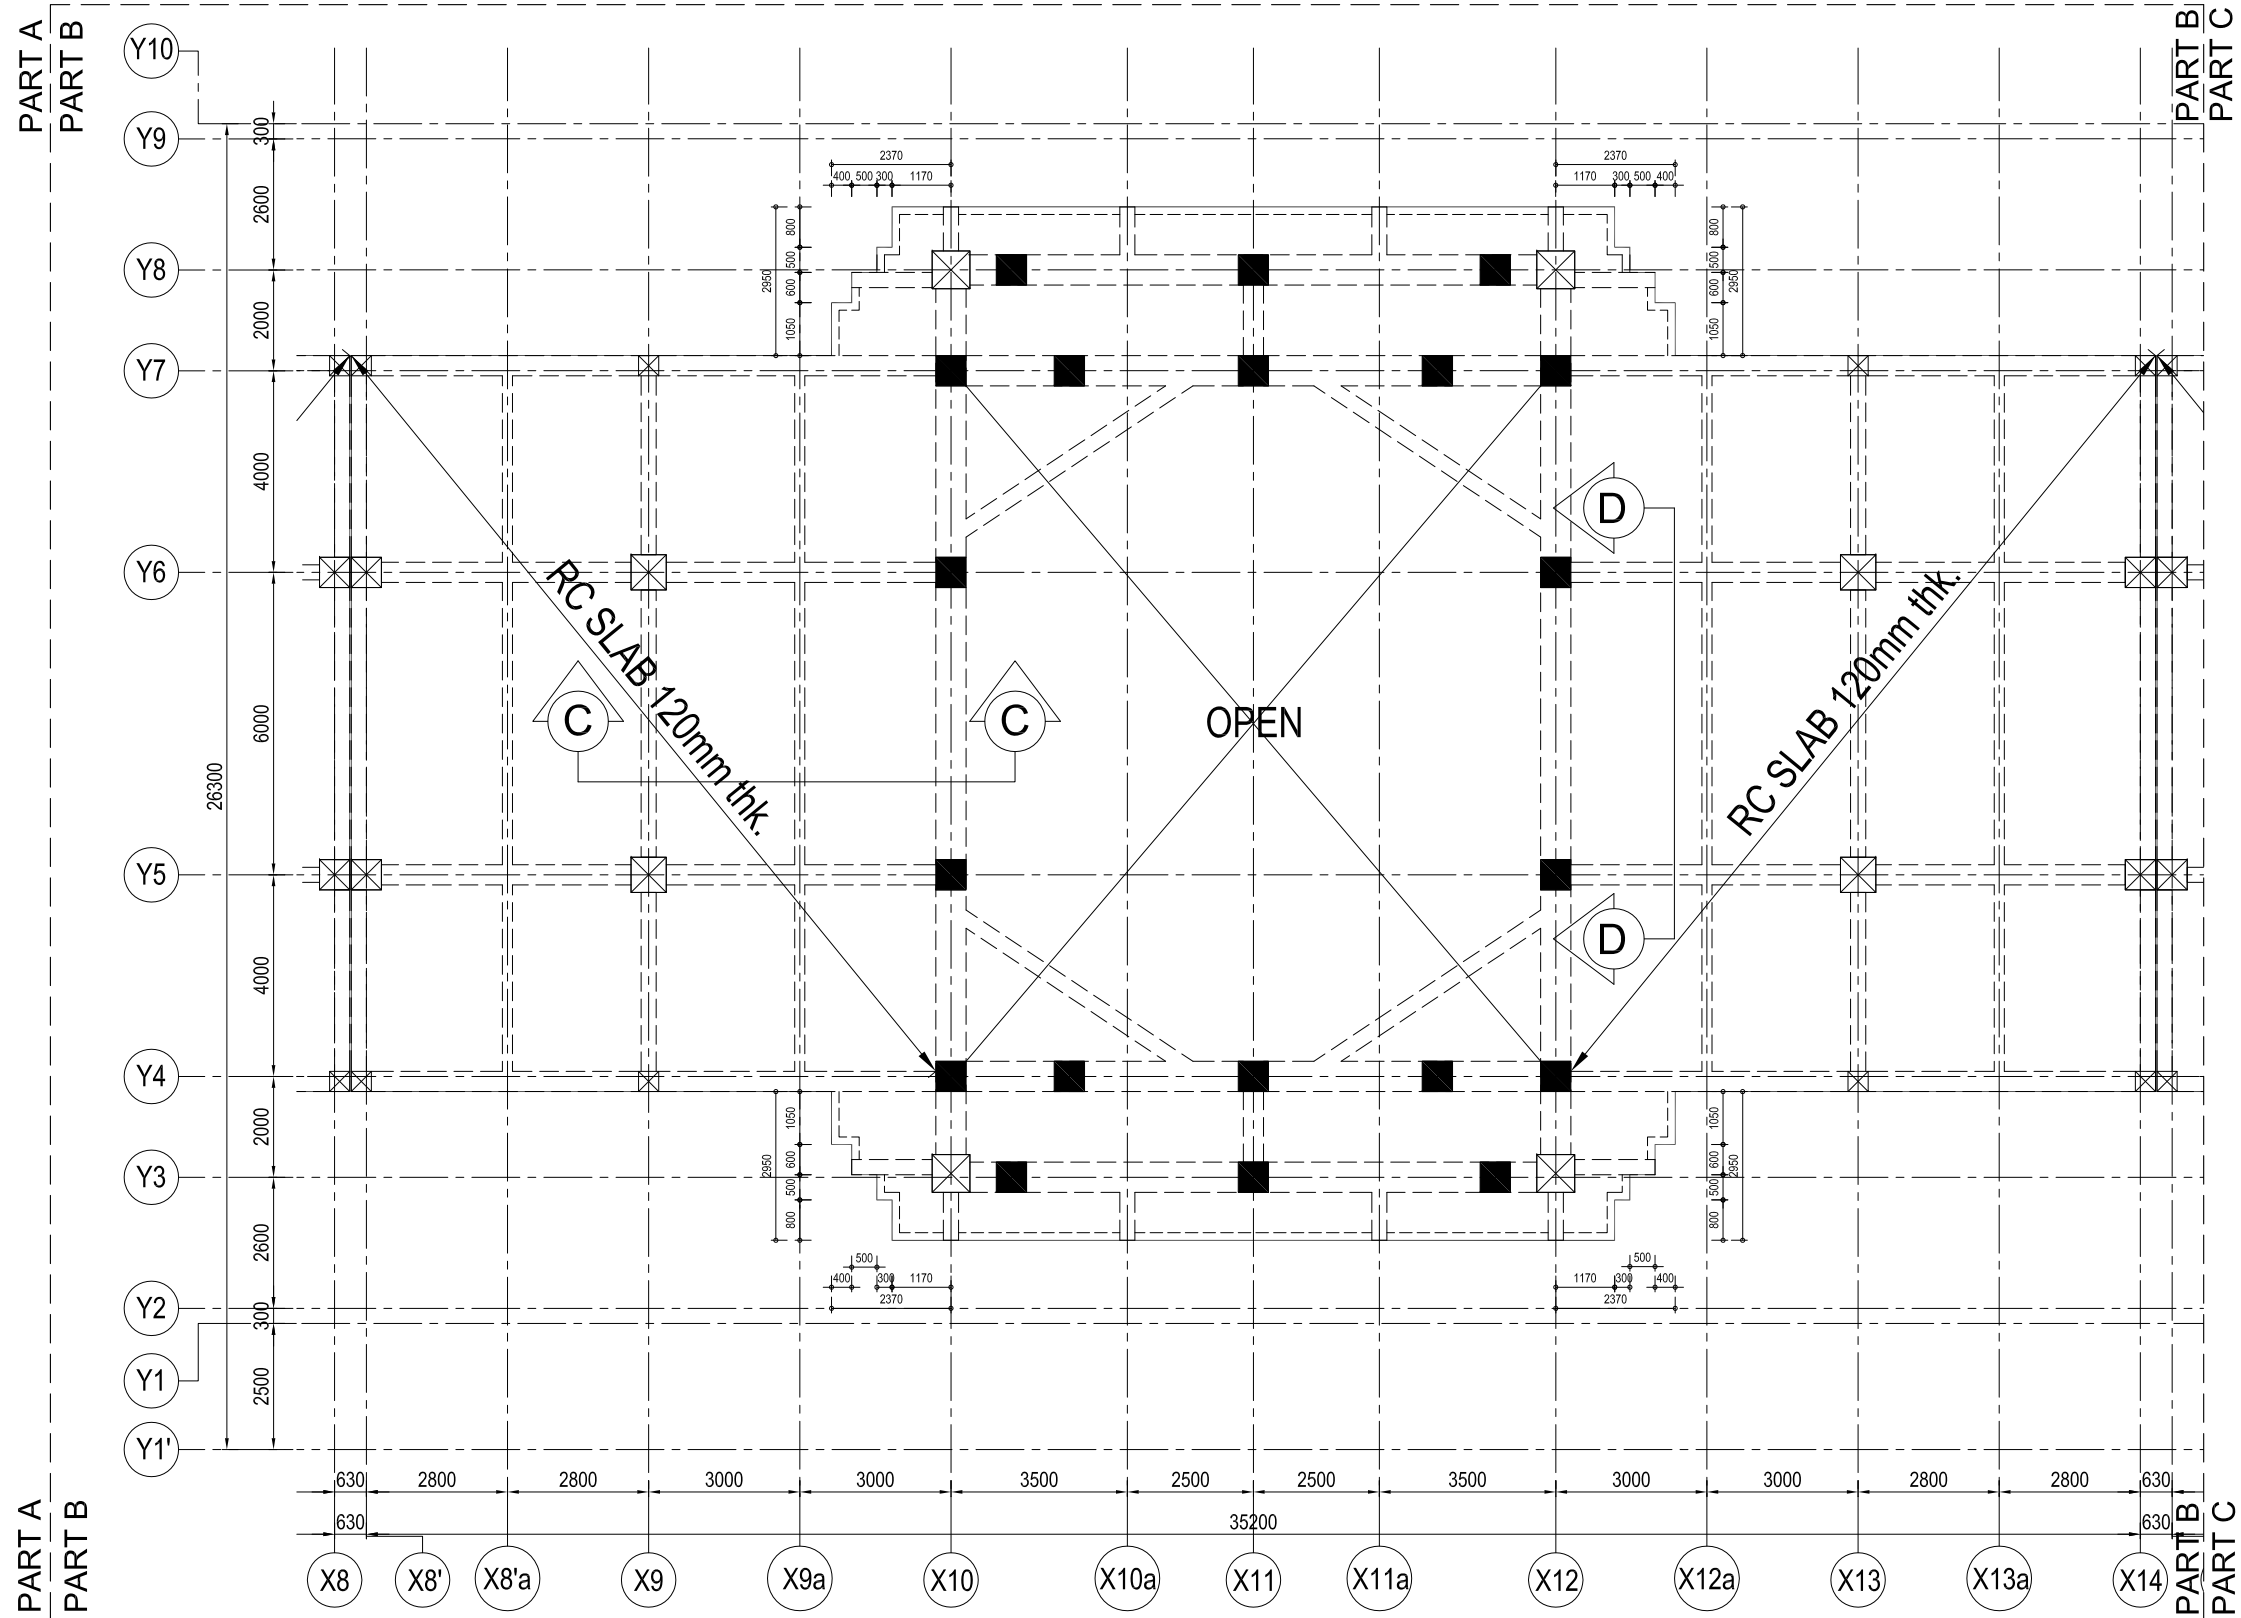

TERRACE FLOOR SLAB LAYOUT (PART B)  
SCALE: 1/150

General Note:

1. Compressive strength for cube: 37MPa  
Compressive strength for cylinder: 30MPa
2. Steel DB :  $f_y=400\text{MPa}$  , RB :  $f_y=215\text{MPa}$
3. All layout refer to architect drawing
4. All dimension are in millimeter



ក្រសួងបរមរាជវាំង



ក្រុមហ៊ុនសំណង់ ជួនពេញ  
ផ្ទះលេខ ២៧ E4 មហាវិថី ព្រះបុរីវង្ស  
សង្កាត់ ស្រះចក ខណ្ឌដូនពេញ ក្រុងភ្នំពេញ  
Tel/Fax: (+855 - 23) 42 77 88  
E-mail : dpcgroup@online.com.kh

ឈ្មោះគម្រោង :

គំរោងសាងសង់អគាររដ្ឋបាល  
(ក្រសួងបរមរាជវាំង)

លេខកូដ :

កំណែ :

| ល.រ | ថ្ងៃទី ខែ ឆ្នាំ | ពិពណ៌នា |
|-----|-----------------|---------|
| 1   |                 |         |
| 2   |                 |         |
| 3   |                 |         |
| 4   |                 |         |

គូសដោយ : ប៊ិម សុវណ្ណនេត្រ  
សិក្សាដោយ : បាក់ ដាវ៉ាន់  
ពិនិត្យដោយ : លោក ជួន វិចិត្រសិលា  
កំណត់សំគាល់ដោយ : លោក រស់ សុទ្ធី

ឈ្មោះរូប្លង់ :  
Terrace Floor Slab Layout  
(Part B)

ថ្ងៃទី៣១ ខែ១២ ឆ្នាំ២០១៥ ទំហំស្លឹក A3

ប្រភេទរូប្លង់ :  
As Built

មាត្រដ្ឋាន : ដូចតាមបង្ហាញ

ចំនួនស្លឹក :

លេខស្លឹក : S-TR-002-B






ក្រុមហ៊ុនសំណង់ ជួនពេញ

ផ្ទះលេខ ២៧ E-4 មហាវិថី ព្រះបន្ទីរវង្ស  
សង្កាត់ ស្រះចក ខណ្ឌដូនពេញ ក្រុងភ្នំពេញ  
Tel/Fax: (+855 - 23) 42 77 88  
E-mail : dpcgroup@online.com.kh

ឈ្មោះគម្រោង :


លេខកូដ :

កំណែ :

| ល.រ | ថ្ងៃទី ខែ ឆ្នាំ | ពិពណ៌នា |
|-----|-----------------|---------|
| 1   |                 |         |
| 2   |                 |         |
| 3   |                 |         |
| 4   |                 |         |

គូសដោយ : ប៊ីម សុវណ្ណនេត្រ  
សិក្សាដោយ : បាក់ ដាវ៉ាន់  
ពិនិត្យដោយ : លោក ជួន វិចិត្រសិលា  
កំណត់សំគាល់ដោយ : លោក រស់ សុទ្ធី  
ឈ្មោះប្លង់ :

Section C-C & D-D

ថ្ងៃទី៣១ ខែ១២ ឆ្នាំ២០១៥ ទំហំសន្លឹក A3


ប្រភេទប្លង់ :

As Built

មាត្រដ្ឋាន : ដូចតាមបង្ហាញ


ចំនួនសន្លឹក :

លេខសន្លឹក : S-TR-002-B1

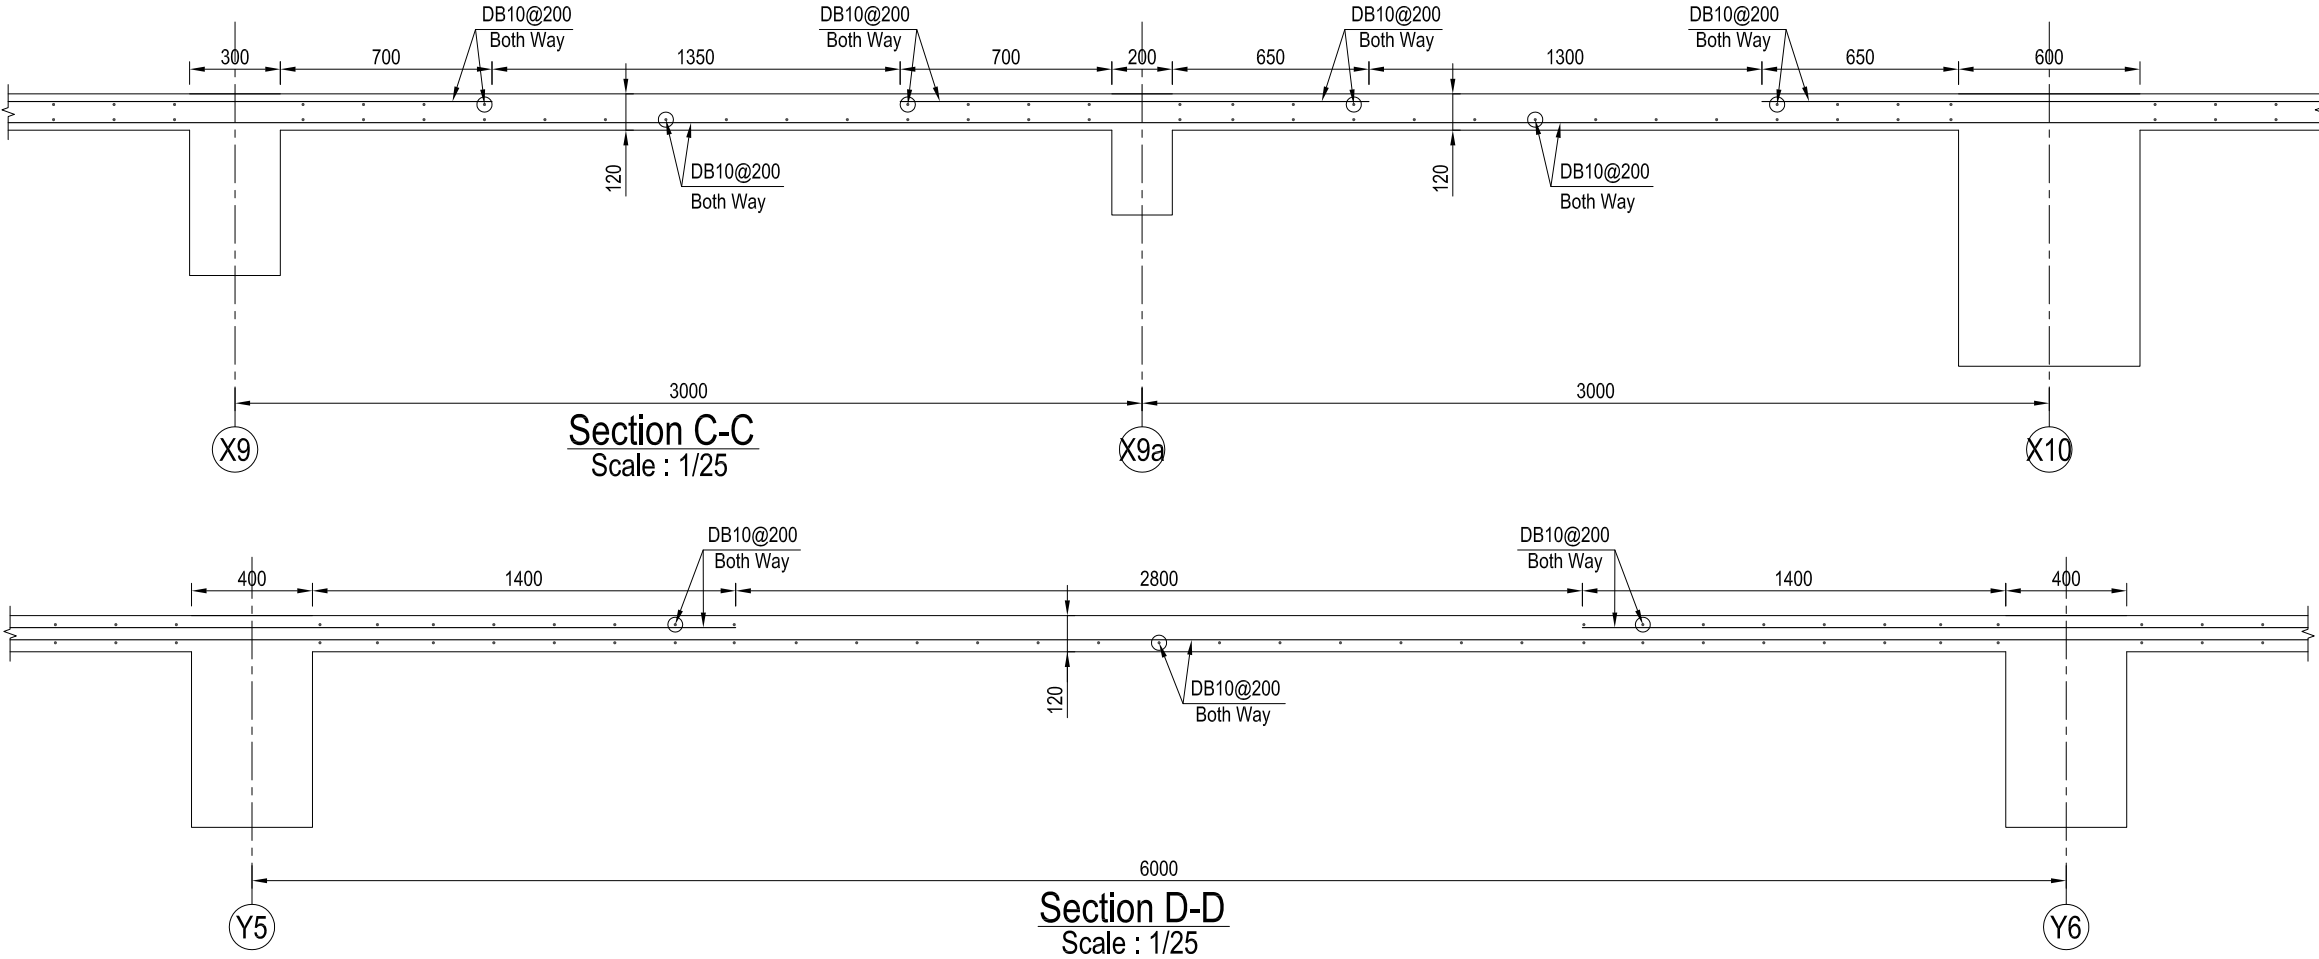

General Note:

1. Compressive strength for cube: 37MPa  
Compressive strength for cylinder: 30MPa
2. Steel DB : fy=400MPa , RB : fy=215MPa
3. All layout refer to architect drawing
4. All dimension are in millimeter

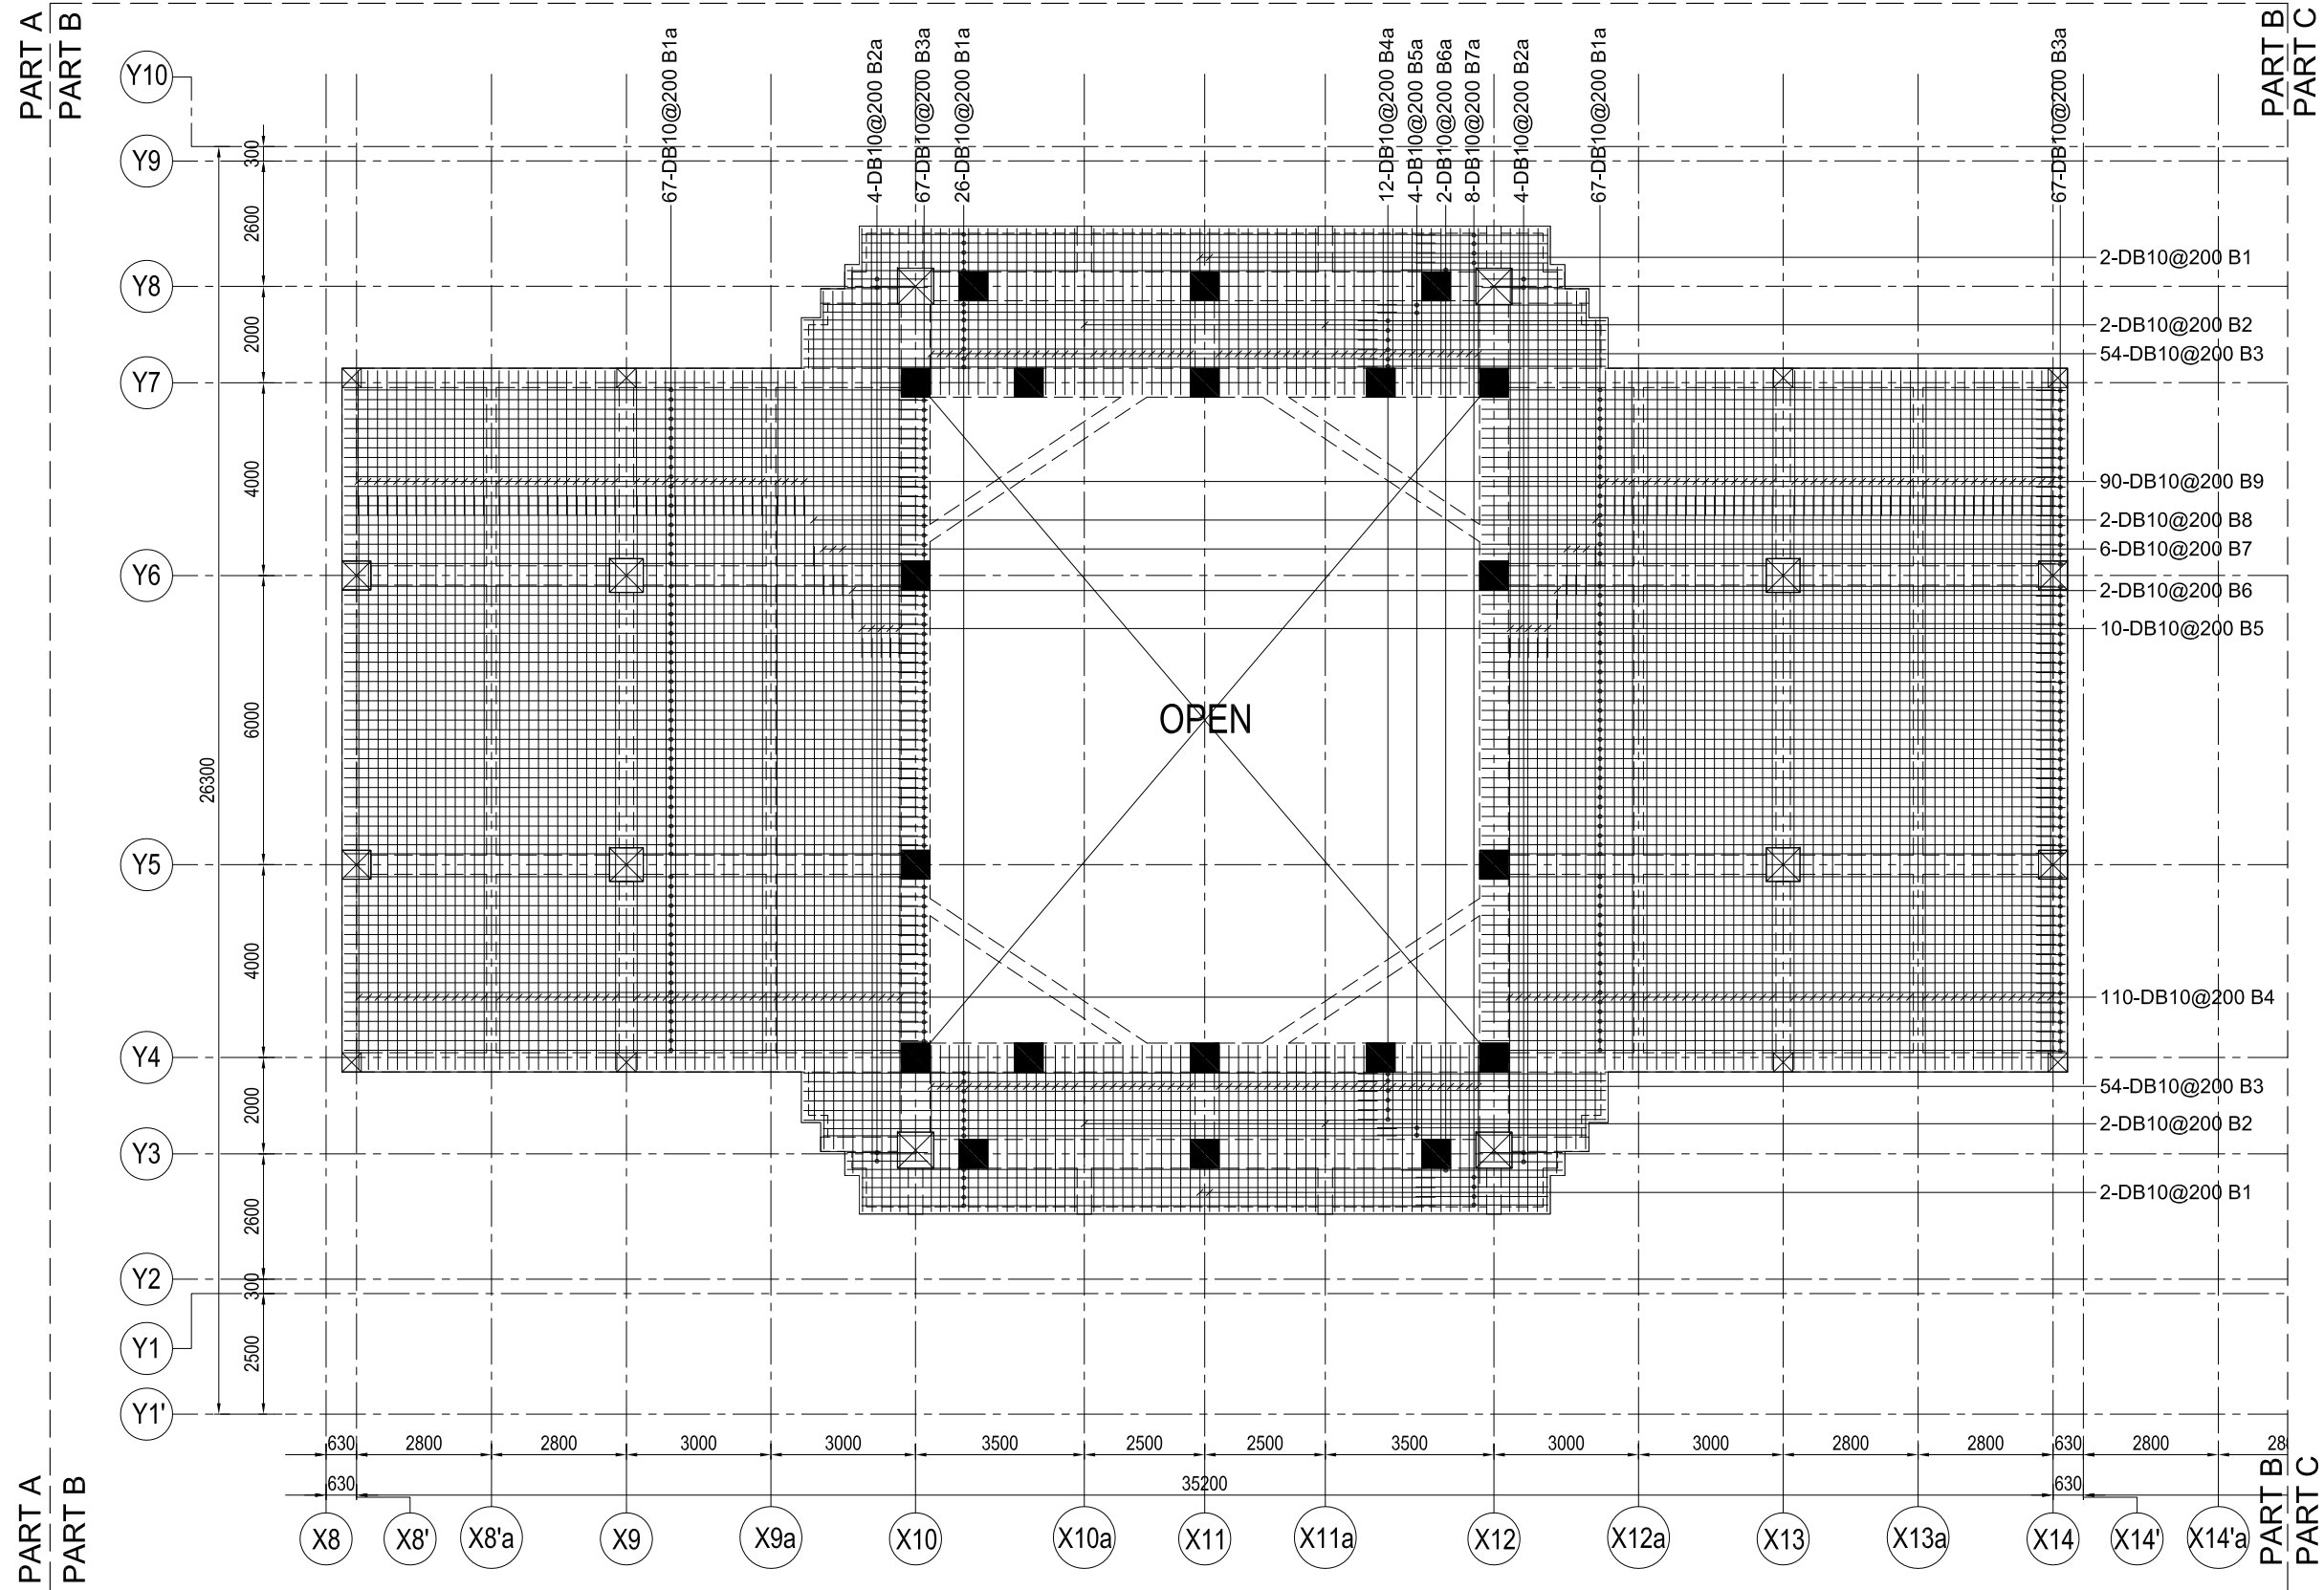

TERRACE FLOOR SLAB BOTTOM REBAR (PART B)  
SCALE: 1/150

General Note:

1. Compressive strength for cube: 37MPa  
Compressive strength for cylinder: 30MPa
2. Steel DB :  $f_y=400\text{MPa}$  , RB :  $f_y=215\text{MPa}$
3. All layout refer to architect drawing
4. All dimension are in millimeter



ក្រសួងបរមរាជវាំង



ក្រុមហ៊ុនសំណង់ ជួនពេញ

ផ្ទះលេខ ២៧ E4 មហាវិថី ព្រះមុនីវង្ស  
សង្កាត់ ស្រះចក ខណ្ឌដូនពេញ ក្រុងភ្នំពេញ  
Tel/Fax: (+855 - 23) 42 77 88  
E-mail : dpcgroup@online.com.kh

ឈ្មោះគម្រោង :

គំរោងសាងសង់អគារមេត្តអគ្គនាយក

(ក្រសួងបរមរាជវាំង)

លេខកូដ :

កំណែ :

| ល.រ | ថ្ងៃទី ខែ ឆ្នាំ | ពិពណ៌នា |
|-----|-----------------|---------|
| 1   |                 |         |
| 2   |                 |         |
| 3   |                 |         |
| 4   |                 |         |

គូសដោយ : ប៊ឹម សុវណ្ណនេត្រ

សិក្សាដោយ : បាក់ ដានី

ពិនិត្យដោយ : លោក ជួន វិចិត្រសិរី

កំណត់សំគាល់ដោយ : លោក រស់ សុខុន

ឈ្មោះប្លង់ :

Terrace Floor Slab Bottom Rebar  
(Part B)

ថ្ងៃទី៣១ ខែ១២ ឆ្នាំ២០១៥ ទំហំស្លឹក A3


ប្រភេទប្លង់ :

As Built

មាត្រដ្ឋាន : ដូចតាមបង្ហាញ

ចំនួនស្លឹក :

លេខស្លឹក : S-TR-002-B2

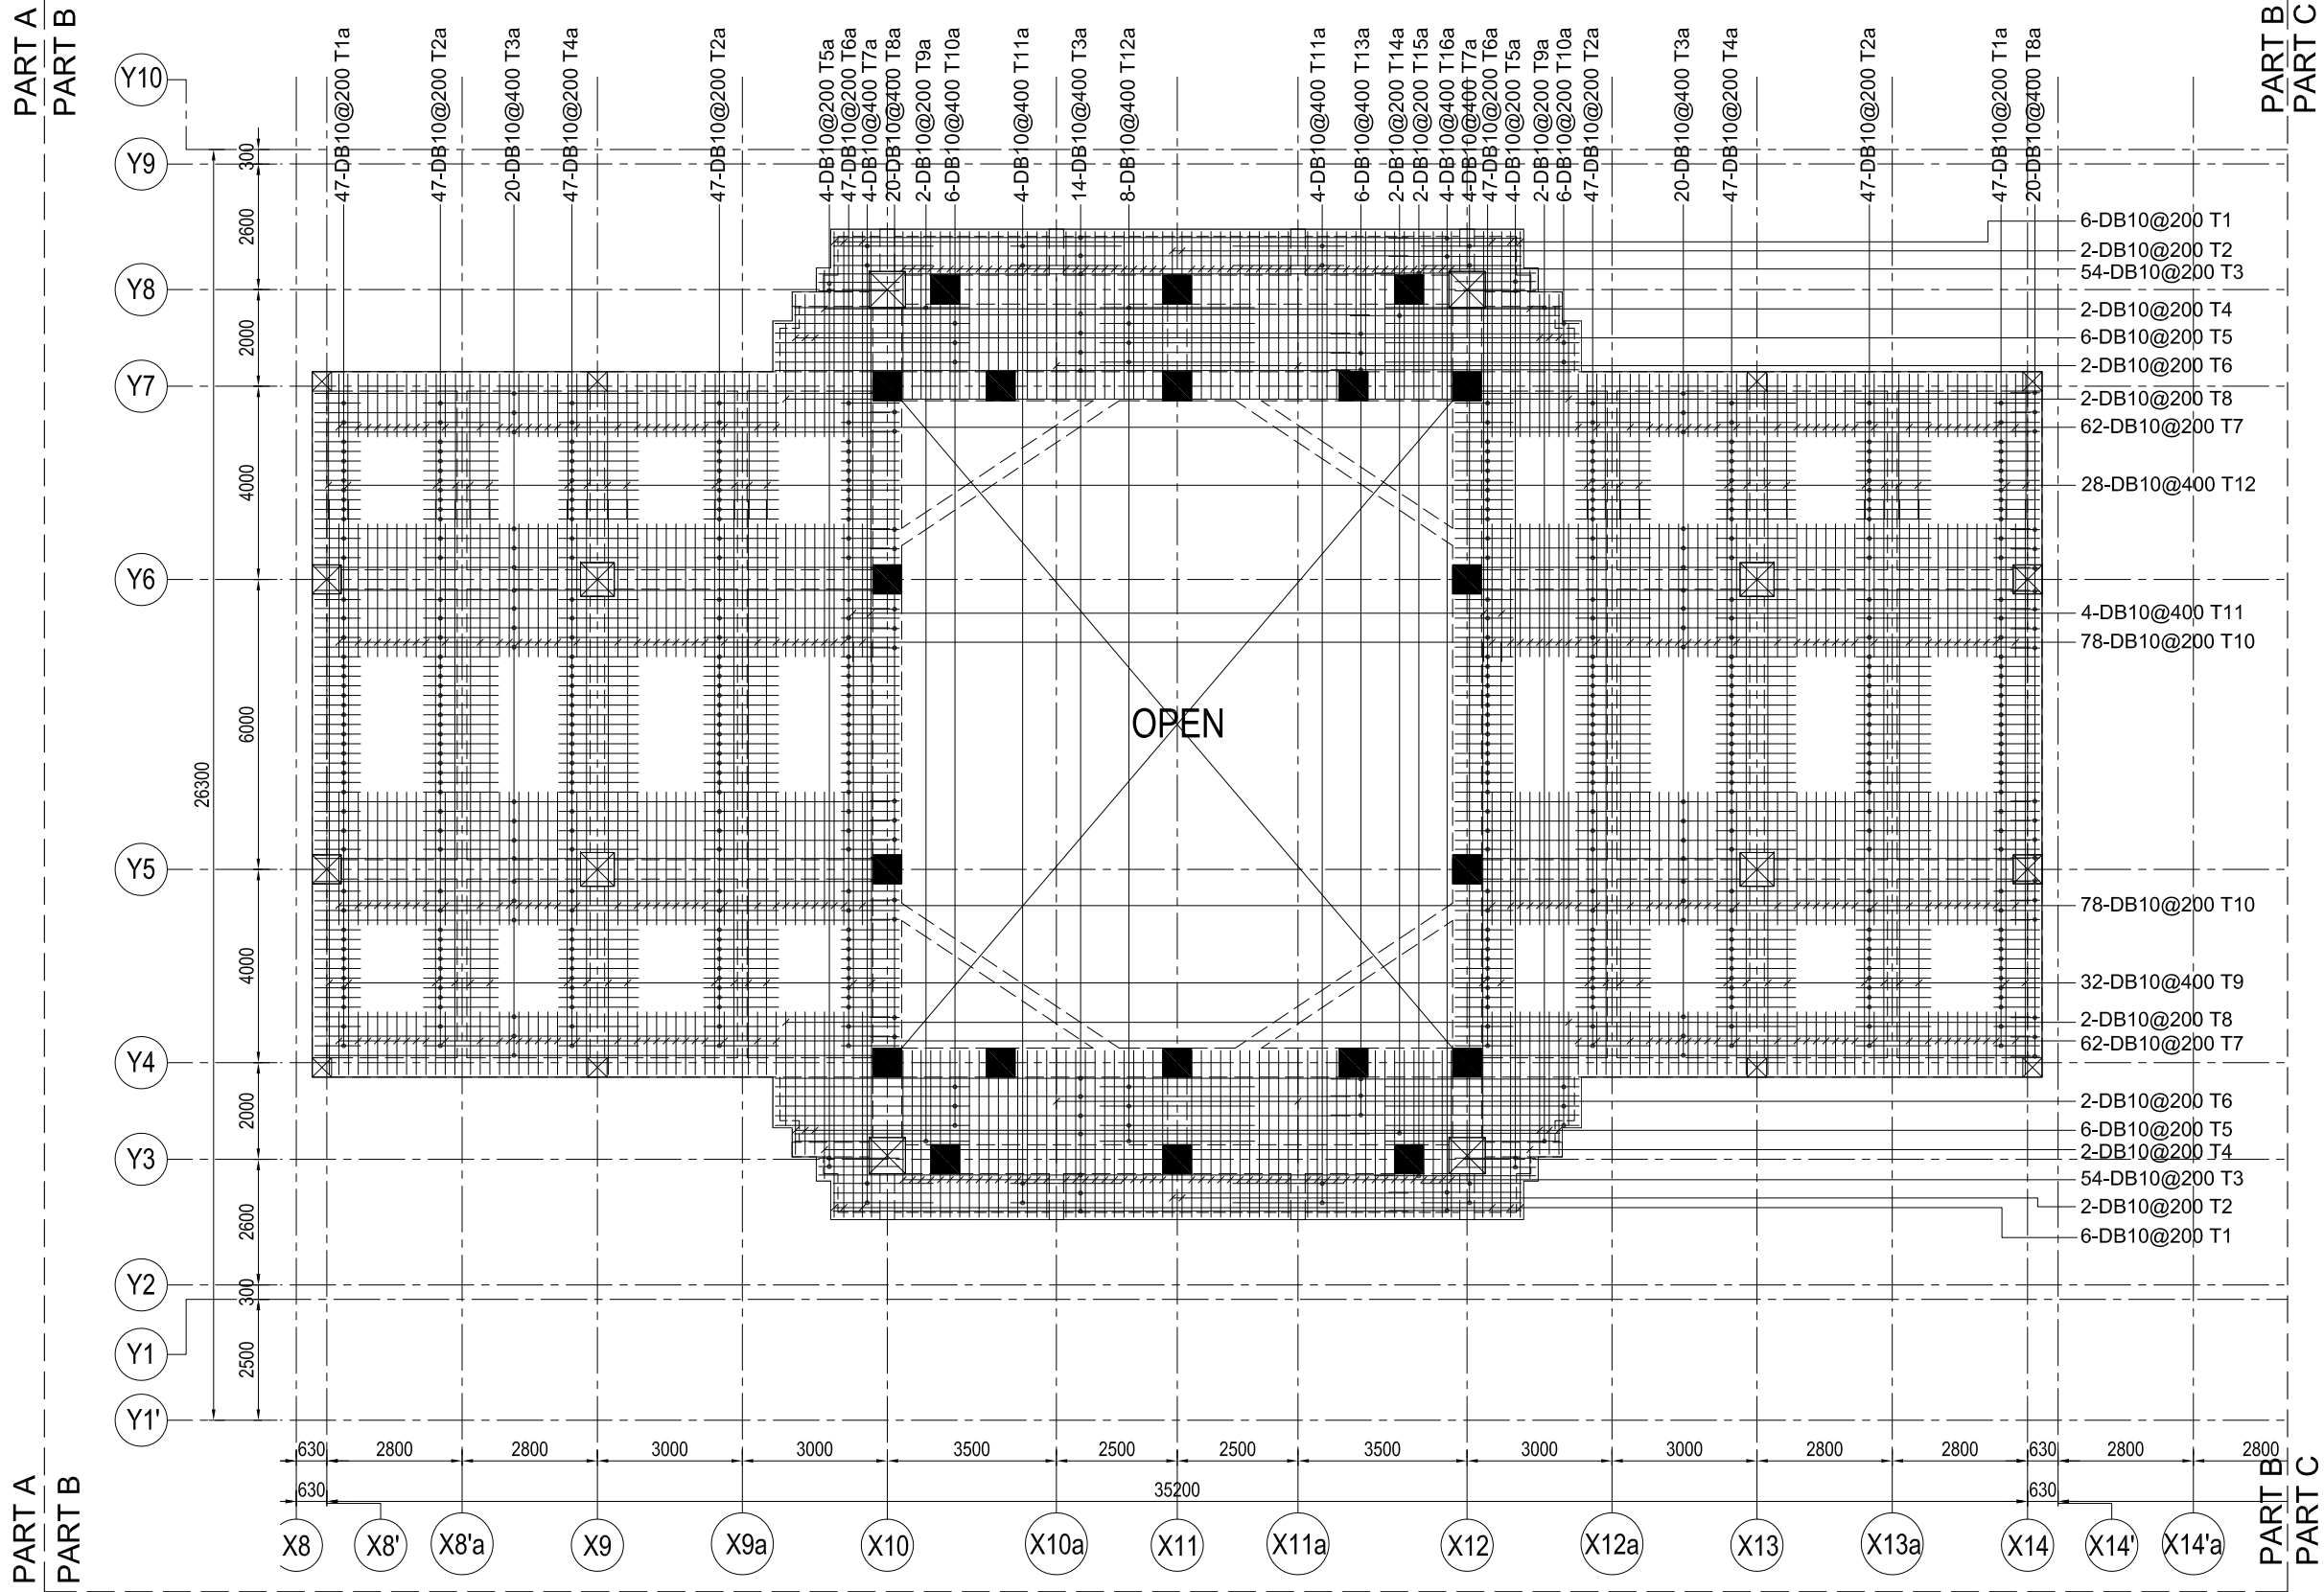

TERRACE FLOOR SLAB TOP REBAR (PART B)  
SCALE: 1/150

General Note:

1. Compressive strength for cube: 37MPa  
Compressive strength for cylinder: 30MPa
2. Steel DB :  $f_y=400\text{MPa}$  , RB :  $f_y=215\text{MPa}$
3. All layout refer to architect drawing
4. All dimension are in millimeter



ក្រសួងបរិស្ថាន



ក្រុមហ៊ុនសំណង់ ជួនពេញ

ផ្ទះលេខ ២៧ E4 មហាវិថី ព្រះបុរីវង្ស  
សង្កាត់ ស្រះចក ខណ្ឌដូនពេញ ក្រុងភ្នំពេញ  
Tel/Fax: (+855 - 23) 42 77 88  
E-mail : dpcgroup@online.com.kh

ឈ្មោះគម្រោង :

គំរោងសាងសង់អគារបេតុងក្រចក

(ក្រសួងបរិស្ថាន)

លេខកូដ :

កំណែ :

| ល.រ | ថ្ងៃទី ខែ ឆ្នាំ | ពិពណ៌នា |
|-----|-----------------|---------|
| 1   |                 |         |
| 2   |                 |         |
| 3   |                 |         |
| 4   |                 |         |

គូសដោយ : ប៊ិម សុវណ្ណនេត្រ

សិក្សាដោយ : បាក់ ដាវ៉ាន់

ពិនិត្យដោយ : លោក ជួន វិចិត្រសិលា

កំណត់សំគាល់ដោយ : លោក វេល សុខុម

ឈ្មោះប្លង់ :

Terrace Floor Slab Top Rebar  
(Part B)

ថ្ងៃទី៣១ ខែ១២ ឆ្នាំ២០១៥ ទំហំស្លឹក A3


ប្រភេទប្លង់ :

As Built

មាត្រដ្ឋាន : ដូចតាមបង្ហាញ

ចំនួនស្លឹក :

លេខស្លឹក : S-TR-002-B3

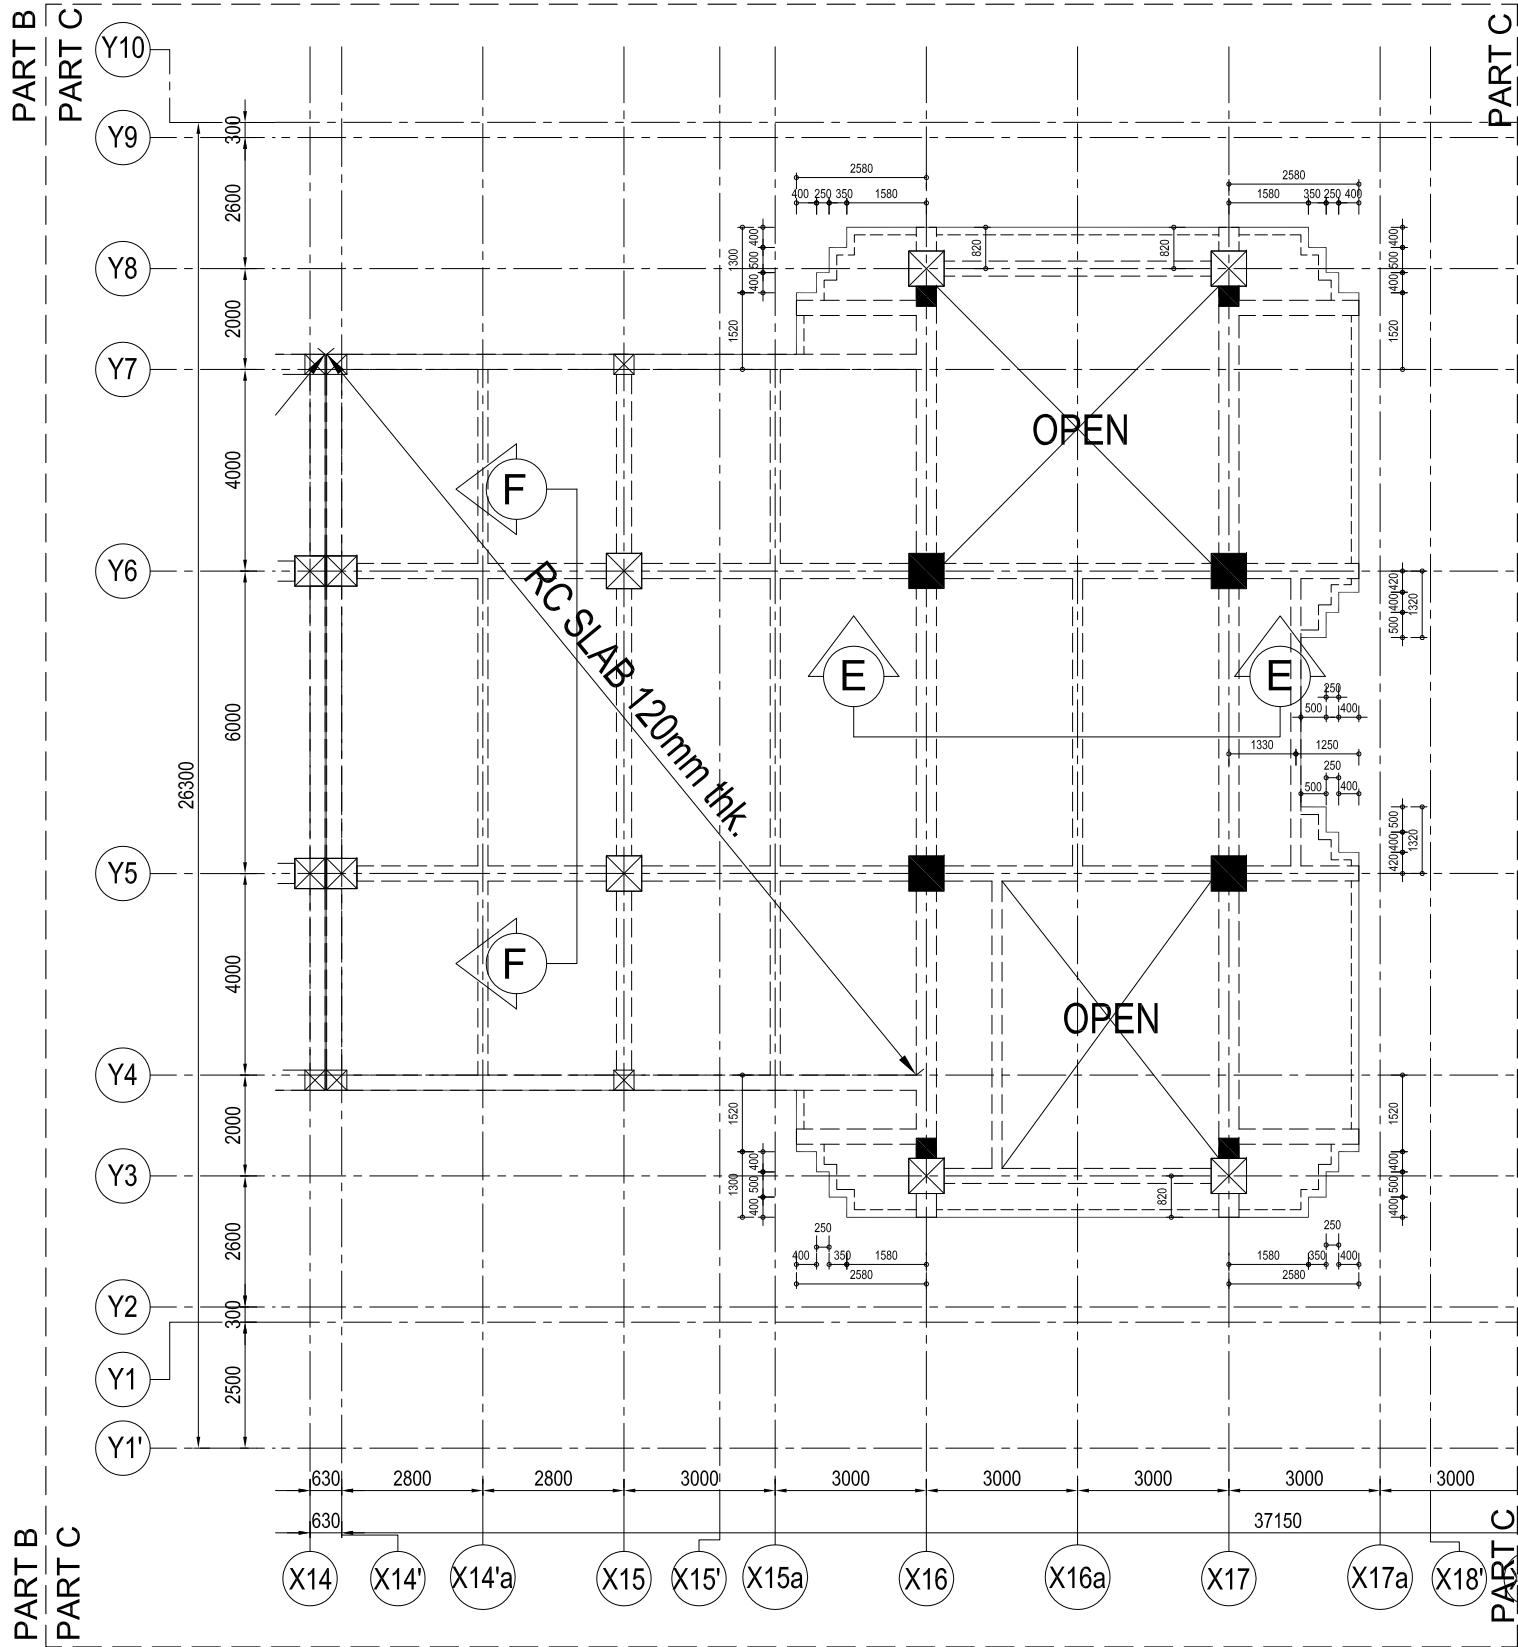

TERRACE FLOOR SLAB LAYOUT (PART C)  
SCALE: 1/150

General Note:

1. Compressive strength for cube: 37MPa  
Compressive strength for cylinder: 30MPa
2. Steel DB :  $f_y=400\text{MPa}$  , RB :  $f_y=215\text{MPa}$
3. All layout refer to architect drawing
4. All dimension are in millimeter



ក្រសួងបរិស្ថាន



ក្រុមហ៊ុនសំណង់ ជួនពេញ

ផ្ទះលេខ ២៧ E4 មហាវិថី ព្រះមុនីវង្ស  
សង្កាត់ ស្រះចក ខណ្ឌដូនពេញ ក្រុងភ្នំពេញ  
Tel/Fax: (+855 - 23) 42 77 88  
E-mail : dpcgroup@online.com.kh

ឈ្មោះគម្រោង :

គំរោងសាងសង់អគារបេតុងក្រចក

(ក្រសួងបរិស្ថាន)

លេខកូដ :

កំណែ :

| ល.រ | ថ្ងៃទី ខែ ឆ្នាំ | ពិពណ៌នា |
|-----|-----------------|---------|
| 1   |                 |         |
| 2   |                 |         |
| 3   |                 |         |
| 4   |                 |         |

គូសដោយ : ប៊ិម សុវណ្ណនេត្រ

សិក្សាដោយ : បាក់ ដាវ៉ាន់

ពិនិត្យដោយ : លោក ជួន វិចិត្រសិលា

កំណត់សំគាល់ដោយ : លោក រស់ សុទ្ធី

ឈ្មោះប្លង់ :

Terrace Floor Slab Layout  
(Part C)

ថ្ងៃទី៣១ ខែ១២ ឆ្នាំ២០១៥ ទំហំស្នូត A3

ប្រភេទប្លង់ :

As Built

មាត្រដ្ឋាន : ដូចតាមបង្ហាញ

ចំនួនស្នូត :

លេខស្នូត : S-TR-002-C



ក្រសួងបរិស្ថាន



ក្រុមហ៊ុនសំណង់ ជួនពេញ

ផ្ទះលេខ ២៧ E-4 មហាវិថី ព្រះបុរីវង្ស  
សង្កាត់ ស្រះចក ខណ្ឌដូនពេញ ក្រុងភ្នំពេញ  
Tel/Fax: (+855 - 23) 42 77 88  
E-mail : dpcgroup@online.com.kh

ឈ្មោះគម្រោង :

គំនិតសាងសង់អគារបេតុងក្រចក

(ក្រសួងបរិស្ថាន)

លេខកូដ :

កំណែ :

| ល.រ | ថ្ងៃទី ខែ ឆ្នាំ | ពិពណ៌នា |
|-----|-----------------|---------|
| 1   |                 |         |
| 2   |                 |         |
| 3   |                 |         |
| 4   |                 |         |

គូសដោយ : ប៊ីម សុវណ្ណនេត្រ

សិក្សាដោយ : បាក់ ដាវ៉ាន់

ពិនិត្យដោយ : លោក ជួន វិចិត្រសិលា

កំណត់សំគាល់ដោយ : លោក រស់ សុខុនី

ឈ្មោះប្លង់ :

Section D-D & E-E

ថ្ងៃទី៣១ ខែ១២ ឆ្នាំ២០១៥ ទំហំស្នូត A3


ប្រភេទប្លង់ :

As Built


មាត្រដ្ឋាន : ដូចបានបង្ហាញ

ចំនួនស្នូត :

លេខស្នូត : S-TR-002-C1

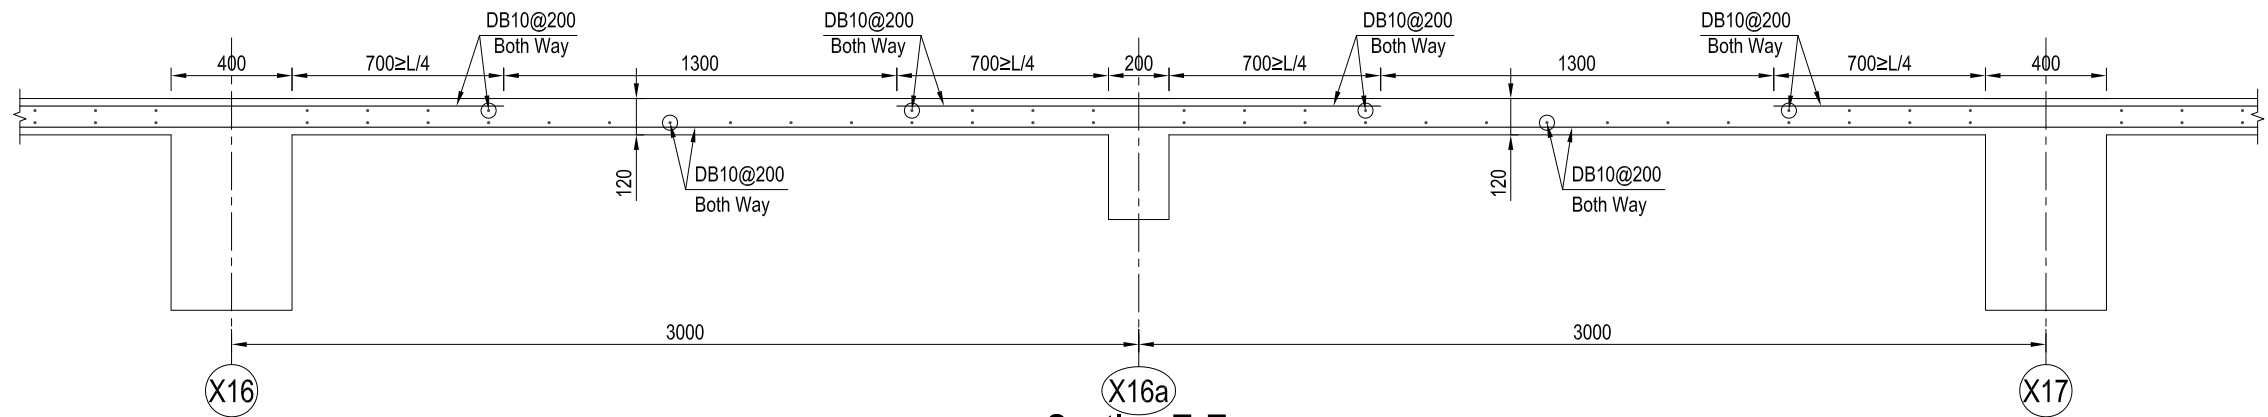


Section E-E  
Scale : 1/25

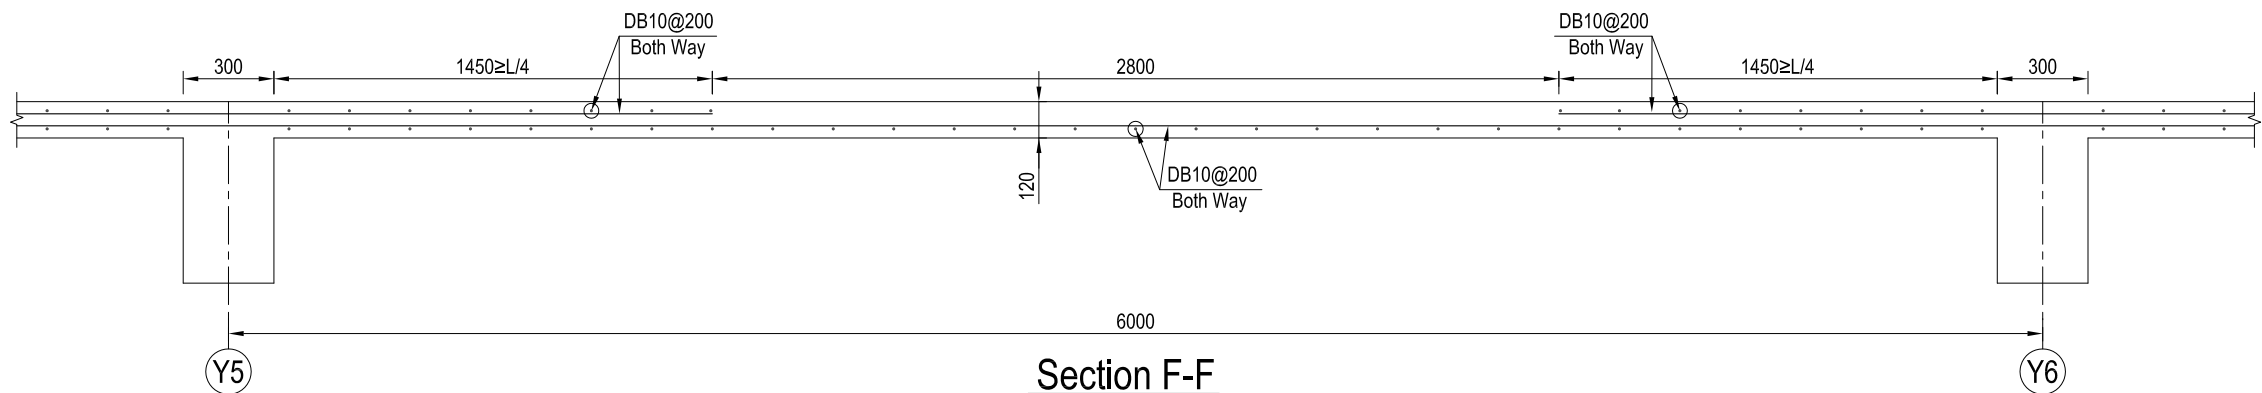

Section F-F  
Scale : 1/25

General Note:

- Compressive strength for cube: 37MPa  
Compressive strength for cylinder: 30MPa
- Steel DB :  $f_y=400\text{MPa}$  , RB :  $f_y=215\text{MPa}$
- All layout refer to architect drawing
- All dimension are in millimeter

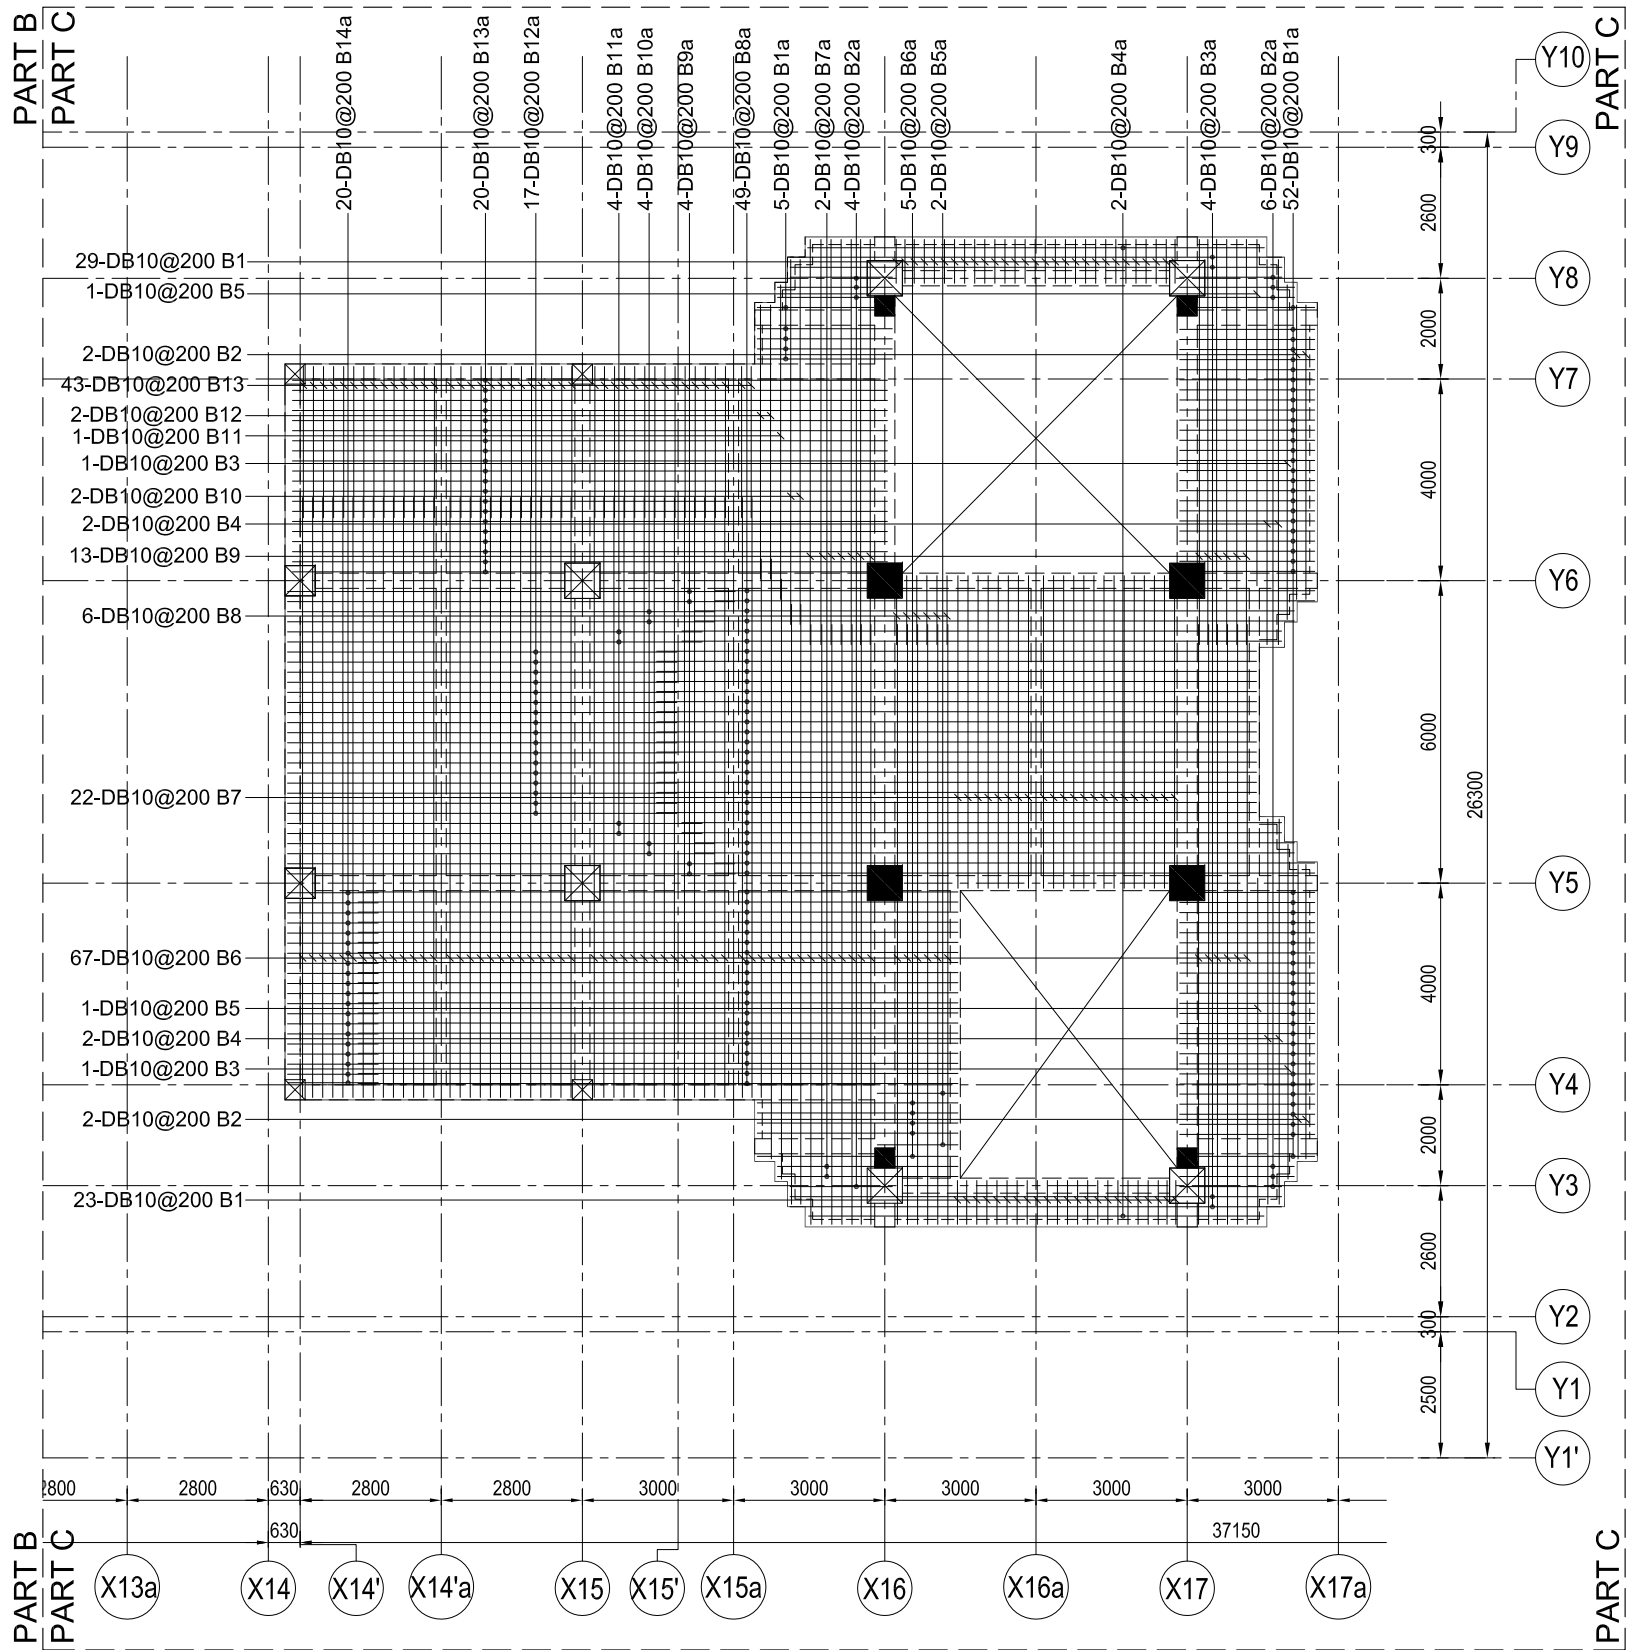

TERRACE FLOOR SLAB LAYOUT (PART C)  
SCALE: 1/150

General Note:

1. Compressive strength for cube: 37MPa  
Compressive strength for cylinder: 30MPa
2. Steel DB :  $f_y=400\text{MPa}$  , RB :  $f_y=215\text{MPa}$
3. All layout refer to architect drawing
4. All dimension are in millimeter



ក្រសួងបរិស្ថាន



ក្រុមហ៊ុនសំណង់ ជួនពេញ

ផ្ទះលេខ ២៧ E4 មហាវិថី ព្រះមុនីវង្ស  
សង្កាត់ ស្រះចក ខណ្ឌដូនពេញ ក្រុងភ្នំពេញ  
Tel/Fax: (+855 - 23) 42 77 88  
E-mail : dpcgroup@online.com.kh

ឈ្មោះគម្រោង :

គំរោងសាងសង់អគាររដ្ឋបាល

(ក្រសួងបរិស្ថាន)

លេខកូដ :

កំណែ :

| ល.រ | ថ្ងៃទី ខែ ឆ្នាំ | ពិពណ៌នា |
|-----|-----------------|---------|
| 1   |                 |         |
| 2   |                 |         |
| 3   |                 |         |
| 4   |                 |         |

គូសដោយ : ប៊ិម សុវណ្ណនេត្រ

សិក្សាដោយ : បាក់ ដារ៉ាន់

ពិនិត្យដោយ : លោក ជួន វិចិត្រសិលា

កំណត់សំគាល់ដោយ : លោក រស់ សុទ្ធី

ឈ្មោះប្លង់ :

Terrace Floor Slab Layout  
(Part C)

ថ្ងៃទី៣១ ខែ១២ ឆ្នាំ២០១៥ ទំហំស្លឹក A3


ប្រភេទប្លង់ :

As Built

មាត្រដ្ឋាន : ដូចប្លង់បង្ហាញ

ចំនួនស្លឹក :

លេខស្លឹក : S-TR-002-C2

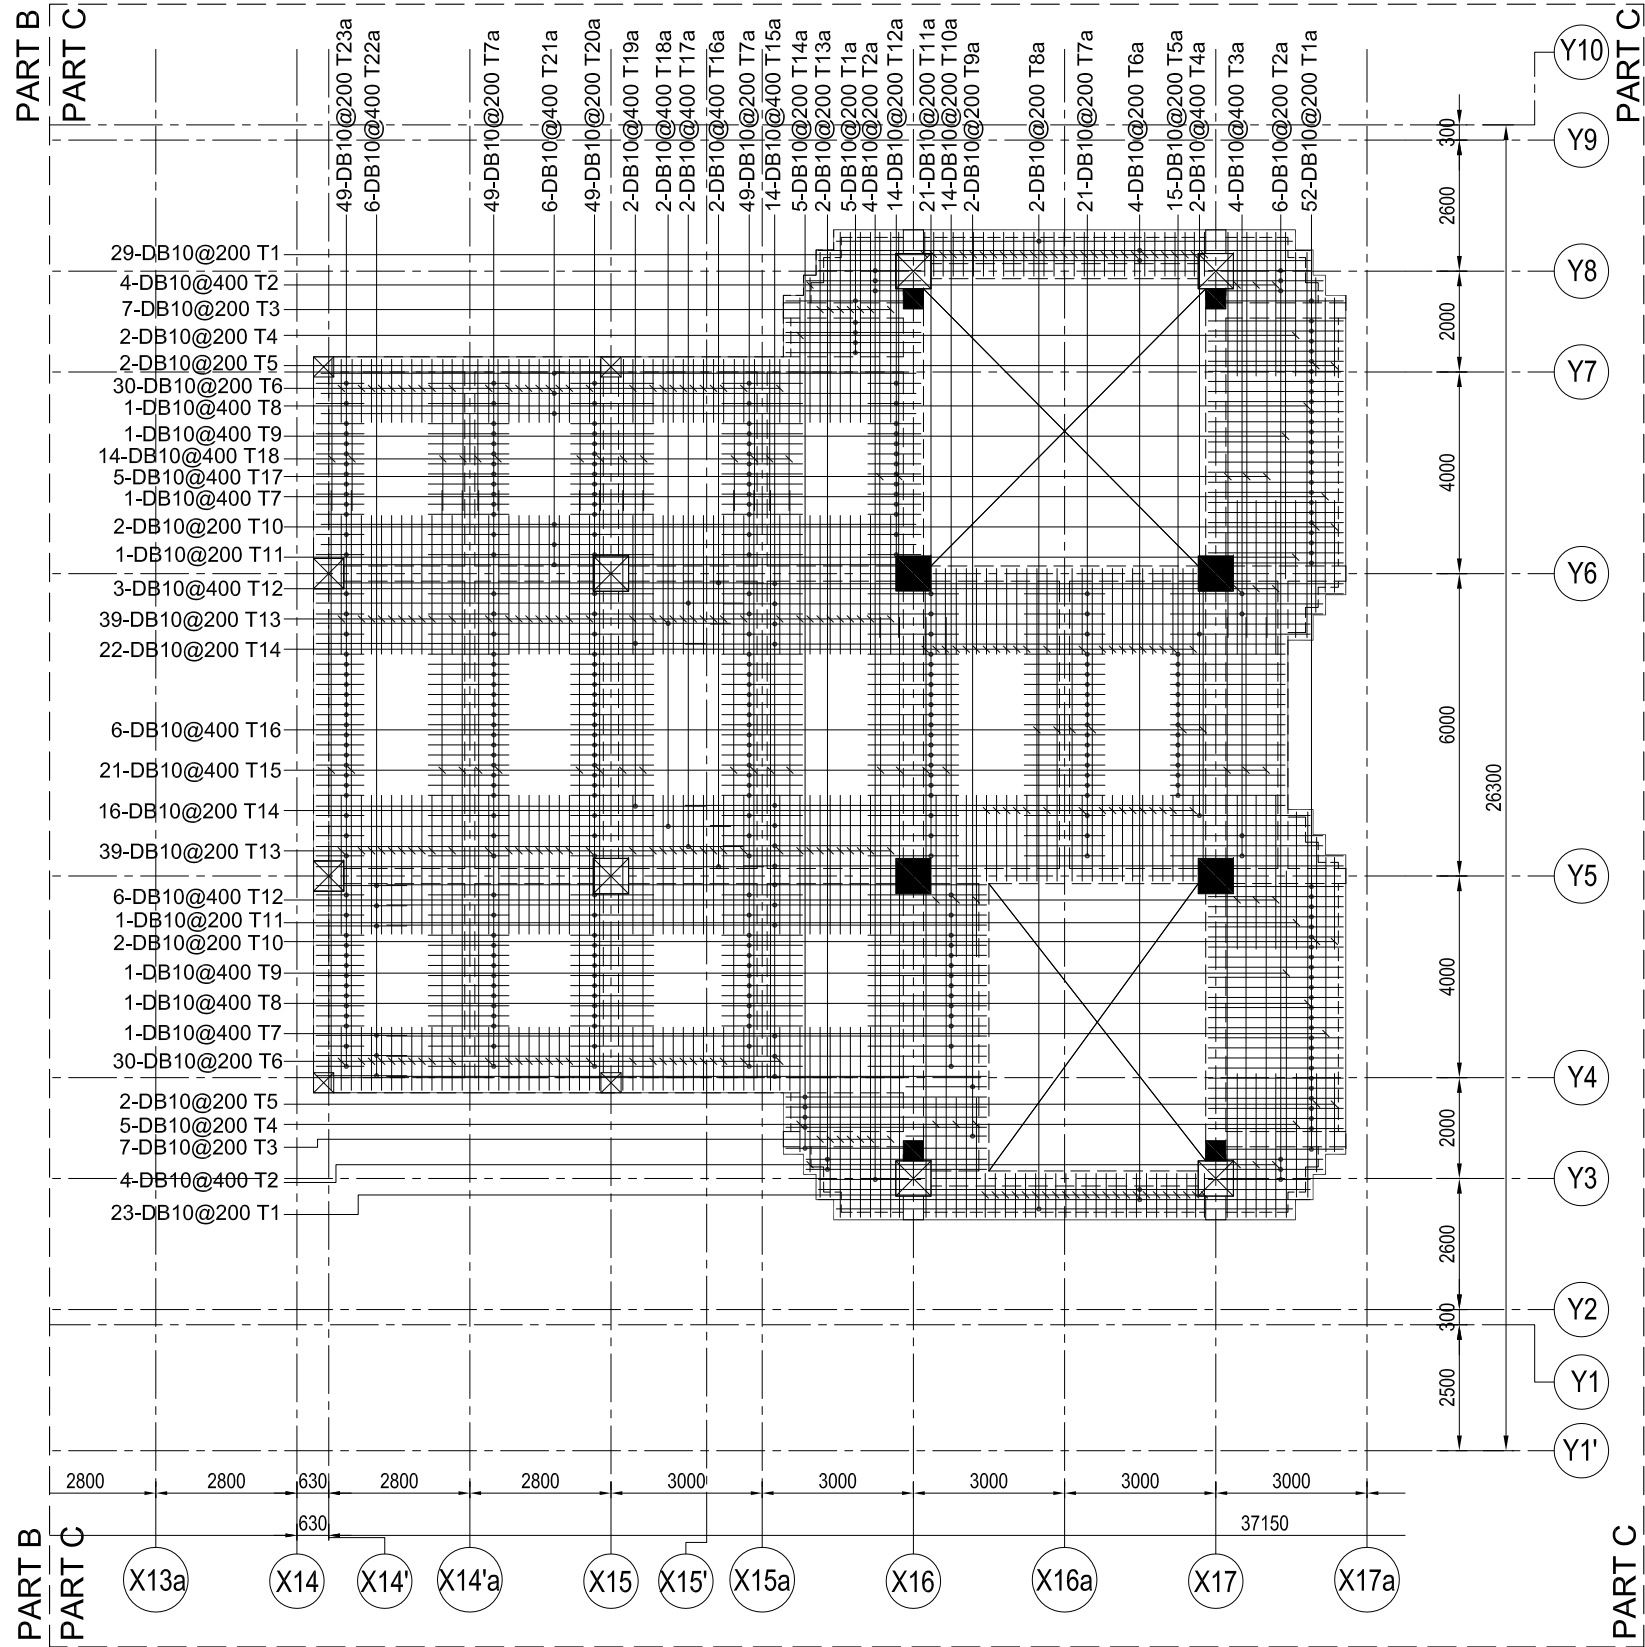

TERRACE FLOOR SLAB TOP REBAR (PART C)  
SCALE: 1/150

General Note:

- 1. Compressive strength for cube: 37MPa  
Compressive strength for cylinder: 30MPa
- 2. Steel DB : fy=400MPa , RB : fy=215MPa
- 3. All layout refer to architect drawing
- 4. All dimension are in millimeter



ក្រសួងបរិស្ថាន



ក្រុមហ៊ុនសំណង់ ជួនពេញ

ផ្ទះលេខ ២៧ E4 មហាវិថី ព្រះបុរីវង្ស  
សង្កាត់ ស្រះចក ខណ្ឌដូនពេញ ក្រុងភ្នំពេញ  
Tel/Fax: (+855 - 23) 42 77 88  
E-mail : dpcgroup@online.com.kh

ឈ្មោះគម្រោង :

គំរោងសាងសង់អគាររដ្ឋបាល

(ក្រសួងបរិស្ថាន)

លេខកូដ :

កំណែ :

| ល.រ | ថ្ងៃទី ខែ ឆ្នាំ | ពិពណ៌នា |
|-----|-----------------|---------|
| 1   |                 |         |
| 2   |                 |         |
| 3   |                 |         |
| 4   |                 |         |

គូសដោយ : ប៊ឹម សុវណ្ណនេត្រ

សិក្សាដោយ : បាក់ ដាវ៉ាន់

ពិនិត្យដោយ : លោក ជួន វិចិត្រសិលា

កំណត់សំគាល់ដោយ : លោក រស់ សុខី

ឈ្មោះប្លង់ :

Terrace Floor Slab Top Rebar  
(Part C)

ថ្ងៃទី៣១ ខែ១២ ឆ្នាំ២០១៥ ទំហំស្លឹក A3

ប្រភេទប្លង់ :

As Built

មាត្រដ្ឋាន : ដូចប្លង់បង្ហាញ

ចំនួនស្លឹក :

លេខស្លឹក : S-TR-002-C3