




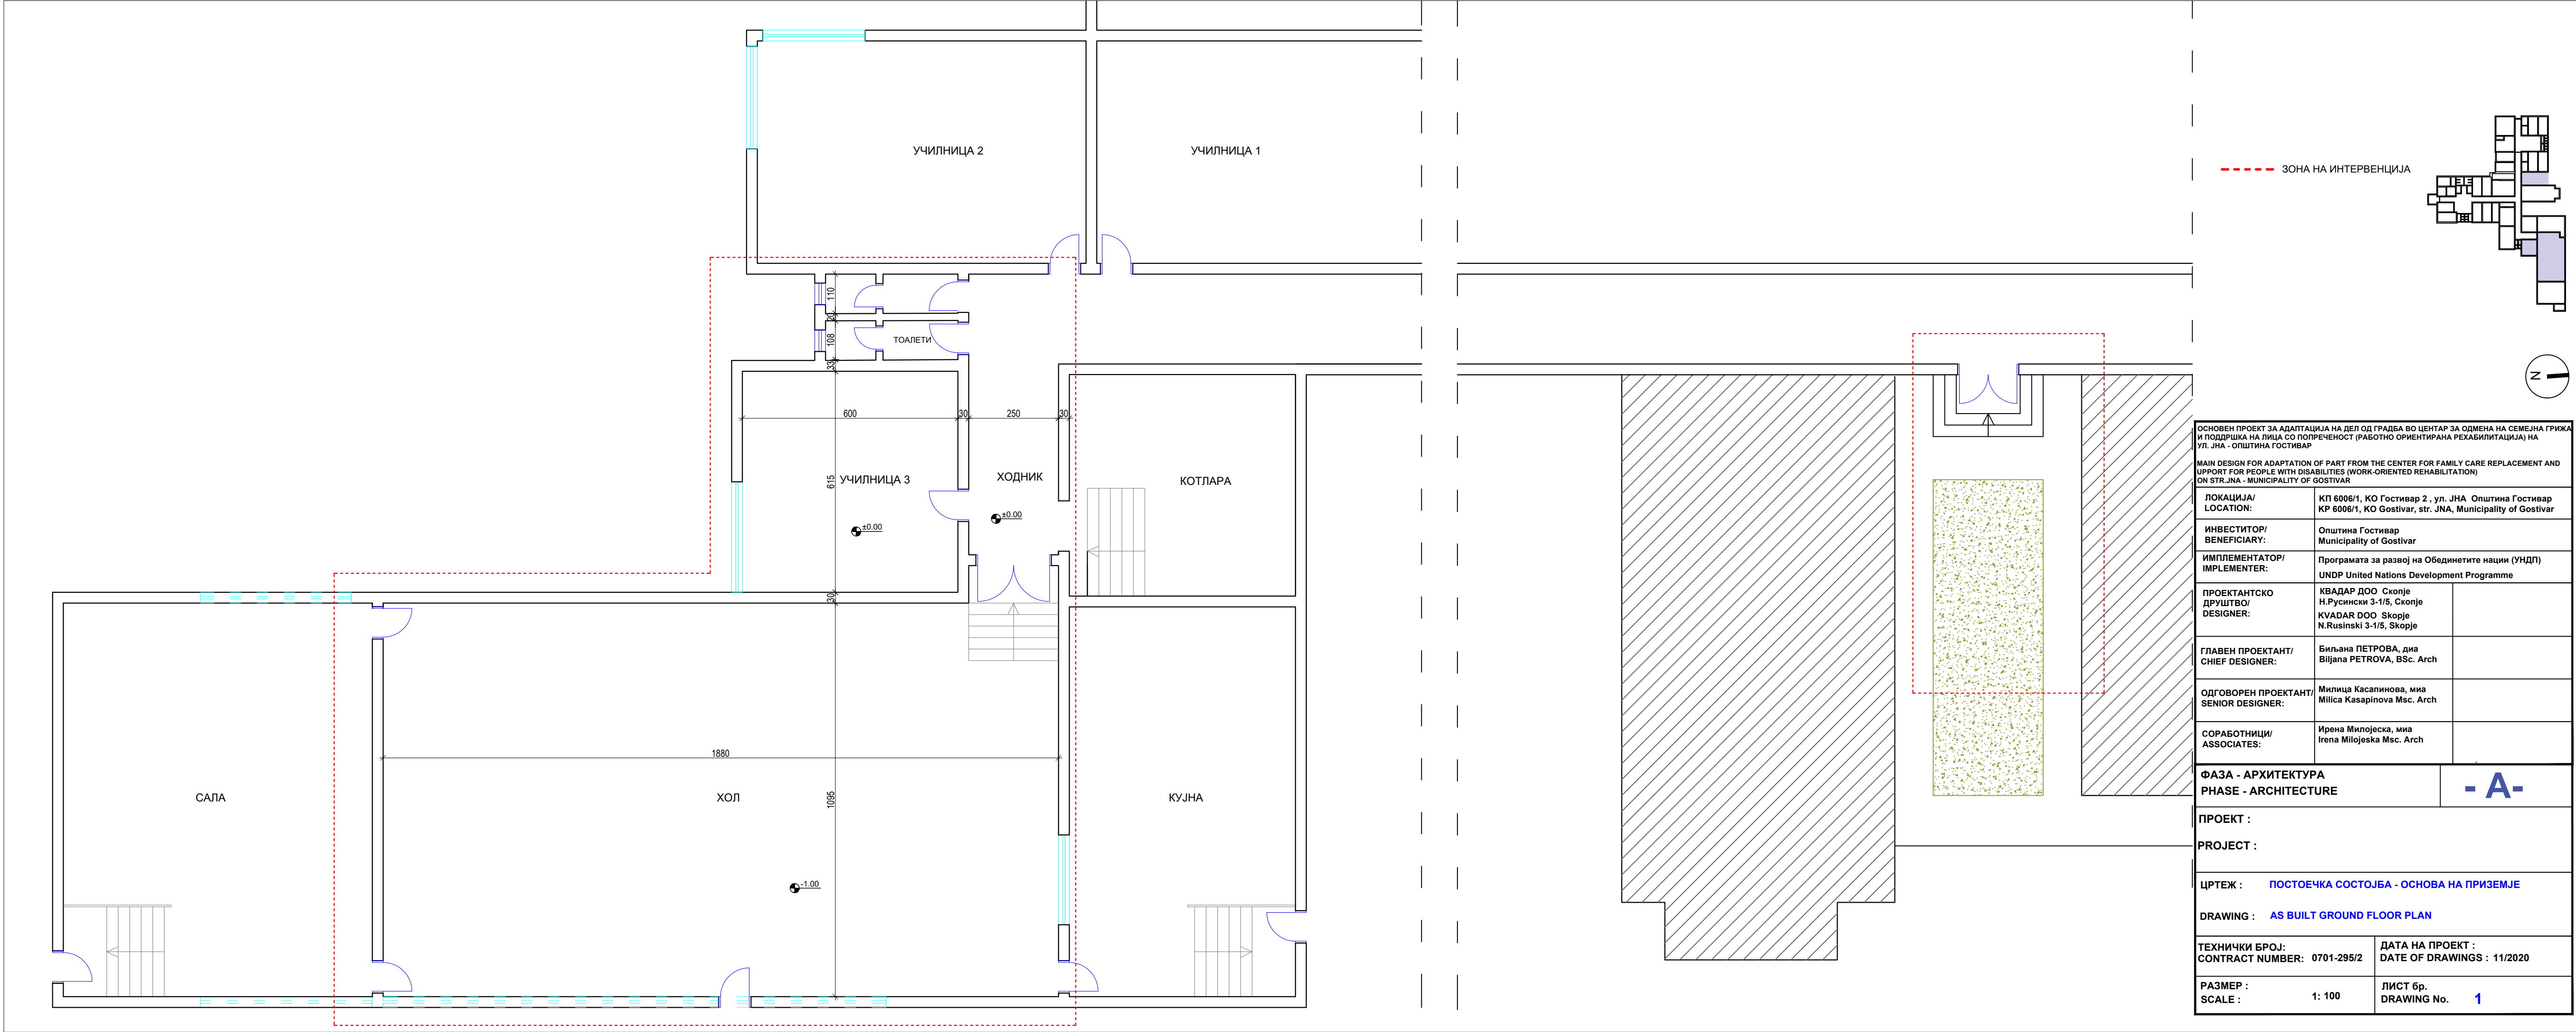

ЗОНА НА ИНТЕРВЕНЦИЈА

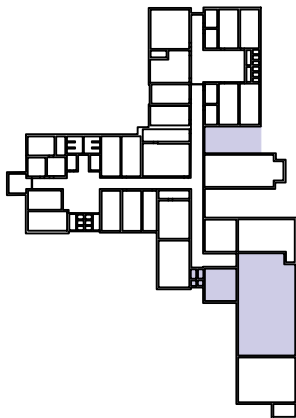


ОСНОВЕН ПРОЕКТ ЗА АДАПТАЦИЈА НА ДЕЛ ОД ГРАДЕБА ВО ЦЕНТАР ЗА ОДМЕНА НА СЕМЕЈНА ГРИЖА И ПОДДРШКА НА ЛИЦА СО ПОПРЕЧЕНОСТ (РАБОТНО ОРИЕНТИРАНА РЕХАБИЛИТАЦИЈА) НА УЛ. ЈНА - ОПШТИНА ГОСТИВАР		
MAIN DESIGN FOR ADAPTATION OF PART FROM THE CENTER FOR FAMILY CARE REPLACEMENT AND SUPPORT FOR PEOPLE WITH DISABILITIES (WORK-ORIENTED REHABILITATION) ON STR. JNA - MUNICIPALITY OF GOSTIVAR		
ЛОКАЦИЈА/ LOCATION:	КП 6006/1, КО Гостивар 2 , ул. ЈНА Општина Гостивар KP 6006/1, KO Gostivar, str. JNA, Municipality of Gostivar	
ИНВЕСТИТОР/ BENEFICIARY:	Општина Гостивар Municipality of Gostivar	
ИМПЛЕМЕНТАТОР/ IMPLEMENTER:	Програмата за развој на Обединетите нации (УНДП) UNDP United Nations Development Programme	
ПРОЕКТАНСКО ДРУШТВО/ DESIGNER:	КВАДАР ДОО Скопје Н.Русински 3-1/5, Скопје KVADAR DOO Skopje N.Rusinski 3-1/5, Skopje	
ГЛАВЕН ПРОЕКТАНТ/ CHIEF DESIGNER:	Биљана ПЕТРОВА, д-р Biljana PETROVA, BSc. Arch	
ОДГОВОРЕН ПРОЕКТАНТ/ SENIOR DESIGNER:	Милица Касапинова, м-р Milica Kasapinova Msc. Arch	
СОРАБОТНИЦИ/ ASSOCIATES:	Ирена Милојеска, м-р Irena Milojeska Msc. Arch	
ФАЗА - АРХИТЕКТУРА PHASE - ARCHITECTURE		- A -
ПРОЕКТ :		
PROJECT :		
ЦРТЕЖ : ПОСТОЕЧКА СОСТОЈБА - ОСНОВА НА ПРИЗЕМЈЕ		
DRAWING : AS BUILT GROUND FLOOR PLAN		
ТЕХНИЧКИ БРОЈ: CONTRACT NUMBER:	0701-295/2	ДАТА НА ПРОЕКТ : DATE OF DRAWINGS : 11/2020
РАЗМЕР : SCALE :	1: 100	ЛИСТ бр. DRAWING No. 1

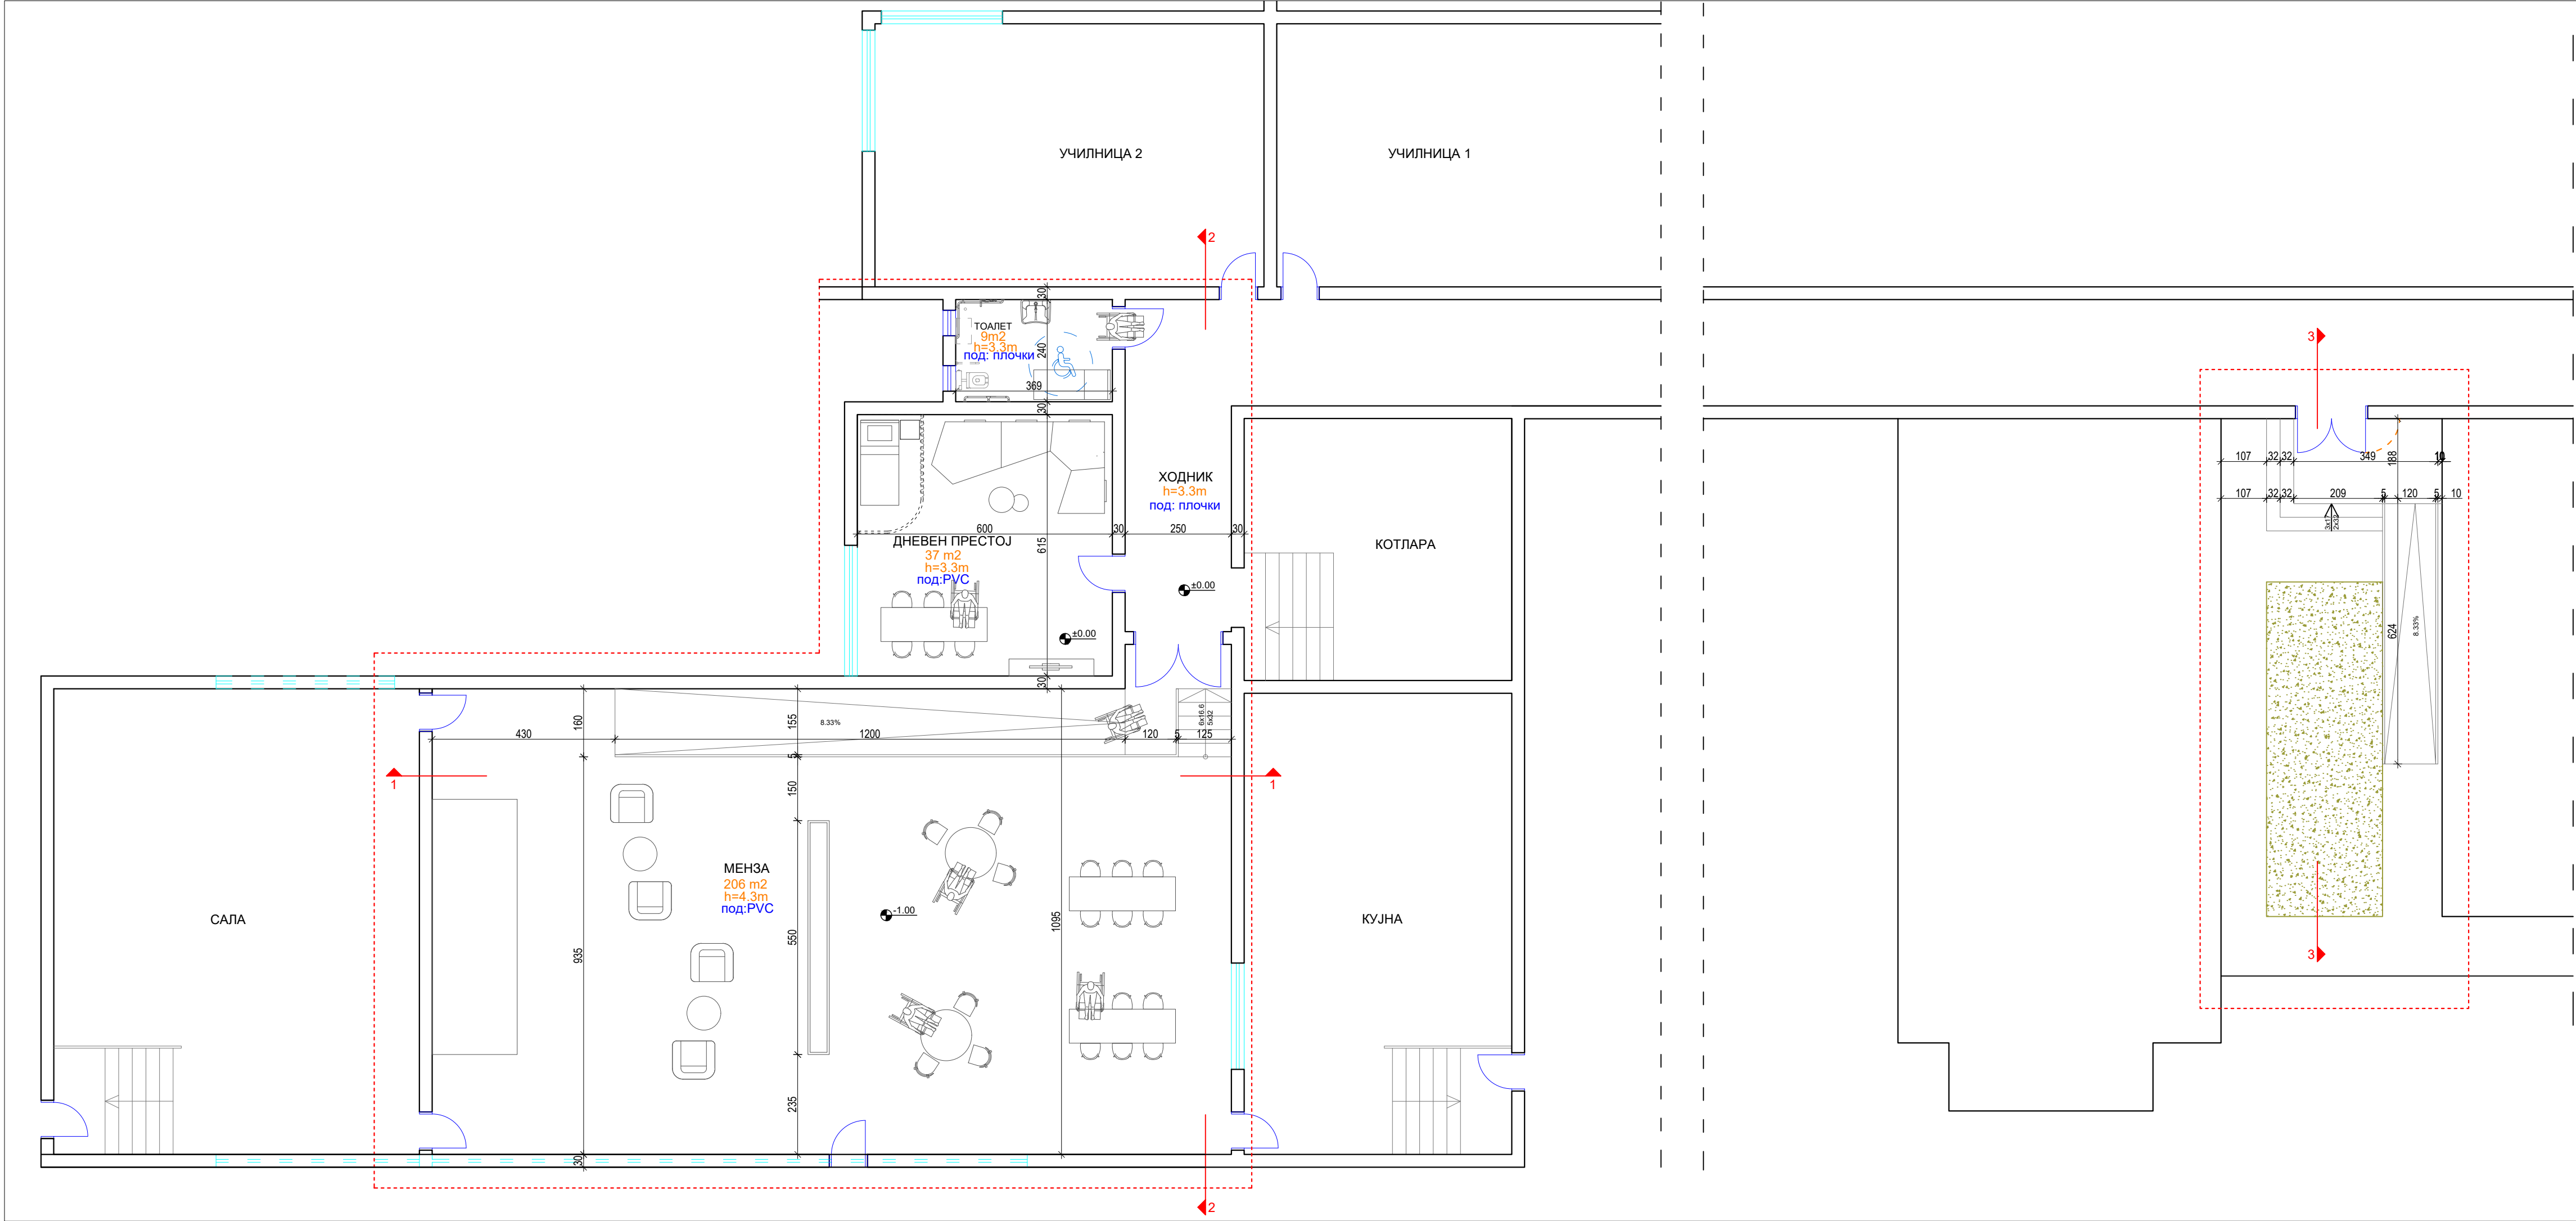


ЗОНА НА ИНТЕРВЕНЦИЈА


ОСНОВЕН ПРОЕКТ ЗА АДАПТАЦИЈА НА ДЕП ОД ГРАБЕА ВО ЦЕНТАР ЗА ОДМЕНА НА СЕМЕЈНА ГРИЖА И ПОДДРШКА НА ЛИЦА СО ПОПРЕЧЕНОСТ (РАБОТНО ОРИЕНТИРАНА РЕХАБИЛИТАЦИЈА) НА УЛ. ЈНА - ОПШТИНА ГОСТИВАР	
MAIN DESIGN FOR ADAPTATION OF PART FROM THE CENTER FOR FAMILY CARE REPLACEMENT AND UPPOINT FOR PEOPLE WITH DISABILITIES (WORK-ORIENTED REHABILITATION) ON STR.JNA - MUNICIPALITY OF GOSTIVAR	
ЛОКАЦИЈА/ LOCATION:	КП 6006/1, КО Гостивар 2 , ул. ЈНА Општина Гостивар КР 6006/1, КО Gostivar, str. JNA, Municipality of Gostivar
ИНВЕСТИТОР/ BENEFICIARY:	Општина Гостивар Municipality of Gostivar
ИМПЛЕМЕНТАТОР/ IMPLEMENTER:	Програмата за развој на Обединетите нации (УНДП) UNDP United Nations Development Programme
ПРОЕКТАНТСКО ДРУШТВО/ DESIGNER:	КВАДАР ДОО Скопје Н.Русински 3-1/5, Скопје KVADAR DOO Skopje N.Rusinski 3-1/5, Skopje
ГЛАВЕН ПРОЕКТАНТ/ CHIEF DESIGNER:	Биљана ПЕТРОВА, д-р Biljana PETROVA, BSc. Arch
ОДГОВОРЕН ПРОЕКТАНТ/ SENIOR DESIGNER:	Милица Касапинова, м-р Milica Kasapinova Msc. Arch
СОРАБОТНИЦИ/ ASSOCIATES:	Ирена Милојеска, м-р Irena Milojeska Msc. Arch
ФАЗА - АРХИТЕКТУРА PHASE - ARCHITECTURE	
ПРОЕКТ : PROJECT :	
ЦРТЕЖ : НОВО ПРОЕКТИРАНА СОСТОЈБА - ОСНОВА НА ПРИЗЕМЈЕ	
DRAWING : NEW DESIGN GROUND FLOOR PLAN	
ТЕХНИЧКИ БРОЈ: CONTRACT NUMBER:	0701-295/2
ДАТА НА ПРОЕКТ : DATE OF DRAWINGS :	11/2020
РАЗМЕР : SCALE :	1: 100
ЛИСТ бр. DRAWING No.	2

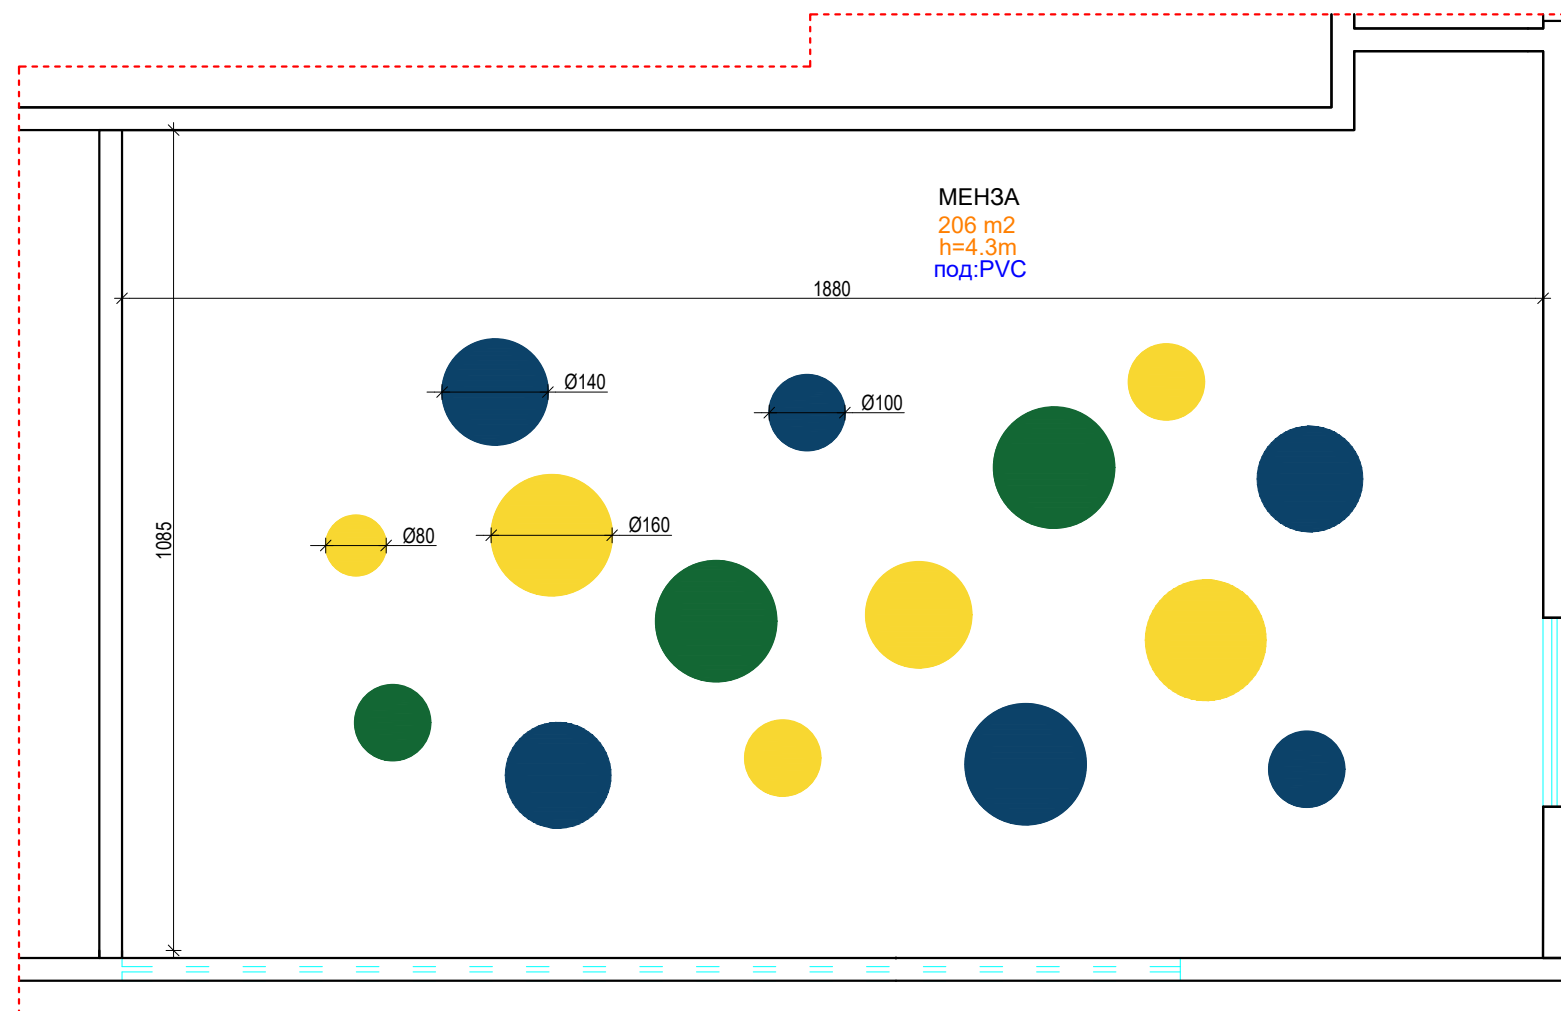


----- ЗОНА НА ИНТЕРВЕНЦИЈА

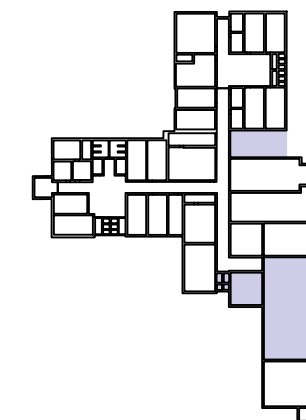


ОСНОВЕН ПРОЕКТ ЗА АДАПТАЦИЈА НА ДЕЛ ОД ГРАДБА ВО ЦЕНТАР ЗА ОДМЕНА НА СЕМЕЈНА ГРИЖА И ПОДДРШКА НА ЛИЦА СО ПОПРЕЧЕНОСТ (РАБОТНО ОРИЕНТИРАНА РЕХАБИЛИТАЦИЈА) НА УЛ. ЈНА - ОПШТИНА ГОСТИВАР		
MAIN DESIGN FOR ADAPTATION OF PART FROM THE CENTER FOR FAMILY CARE REPLACEMENT AND SUPPORT FOR PEOPLE WITH DISABILITIES (WORK-ORIENTED REHABILITATION) ON STR.JNA - MUNICIPALITY OF GOSTIVAR		
ЛОКАЦИЈА/ LOCATION:	КП 6006/1, КО Гостивар 2 , ул. ЈНА Општина Гостивар КР 6006/1, КО Gostivar, str. JNA, Municipality of Gostivar	
ИНВЕСТИТОР/ BENEFICIARY:	Општина Гостивар Municipality of Gostivar	
ИМПЛЕМЕНТАТОР/ IMPLEMENTER:	Програмата за развој на Обединетите нации (УНДП) UNDP United Nations Development Programme	
ПРОЕКТАНТСКО ДРУШТВО/ DESIGNER:	КВАДАР ДОО Скопје Н.Русински 3-1/5, Скопје KVADAR DOO Skopje N.Rusinski 3-1/5, Skopje	
ГЛАВЕН ПРОЕКТАНТ/ CHIEF DESIGNER:	Биљана ПЕТРОВА, д-р Biljana PETROVA, BSc. Arch	
ОДГОВОРЕН ПРОЕКТАНТ/ SENIOR DESIGNER:	Милица Касапинова, м-р Milica Kasapinova Msc. Arch	
СОРАБОТНИЦИ/ ASSOCIATES:	Ирена Милојеска, м-р Irena Mилоjeska Msc. Arch	
ФАЗА - АРХИТЕКТУРА PHASE - ARCHITECTURE		- A -
ПРОЕКТ : PROJECT :		
ЦРТЕЖ : НОВО ПРОЕКТИРАНА СОСТОЈБА - ОСНОВА НА ПЛАФОН DRAWING : NEW DESIGN CEILING PLAN		
ТЕХНИЧКИ БРОЈ: CONTRACT NUMBER: 0701-295/2		ДАТА НА ПРОЕКТ : DATE OF DRAWINGS : 11/2020
РАЗМЕР : SCALE : 1: 100		ЛИСТ бр. DRAWING No. 3

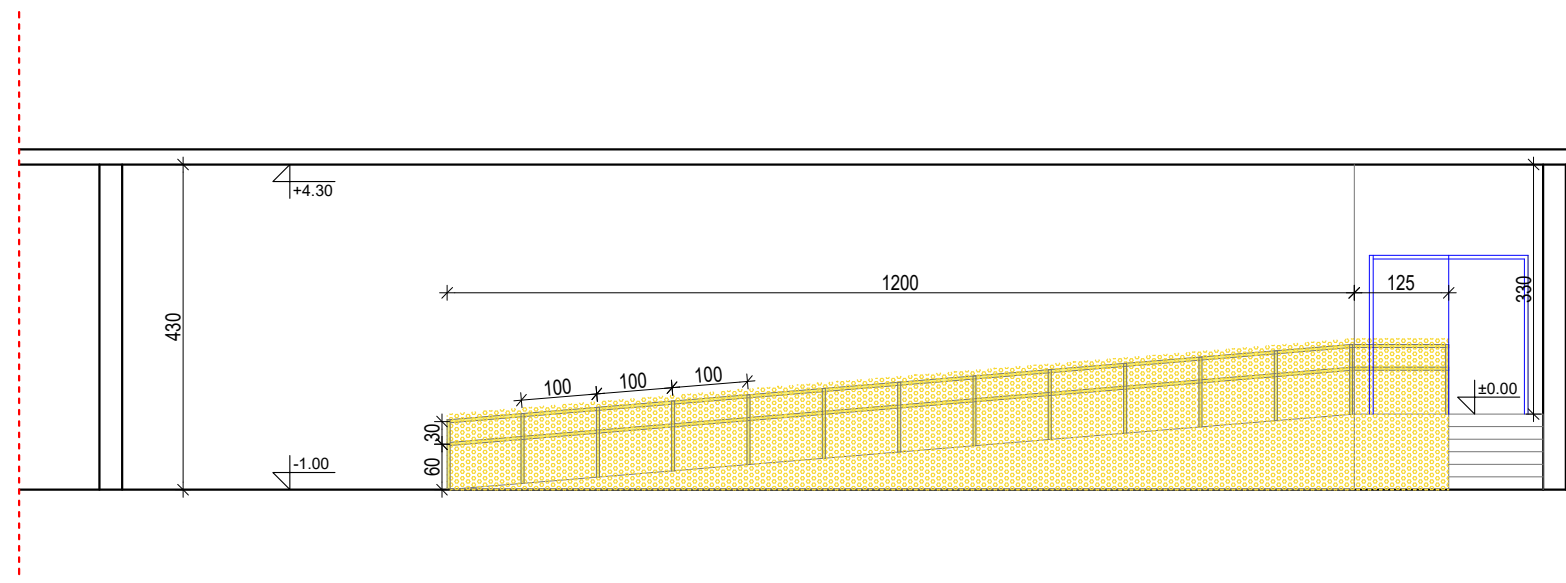


ПРЕСЕК 1-1

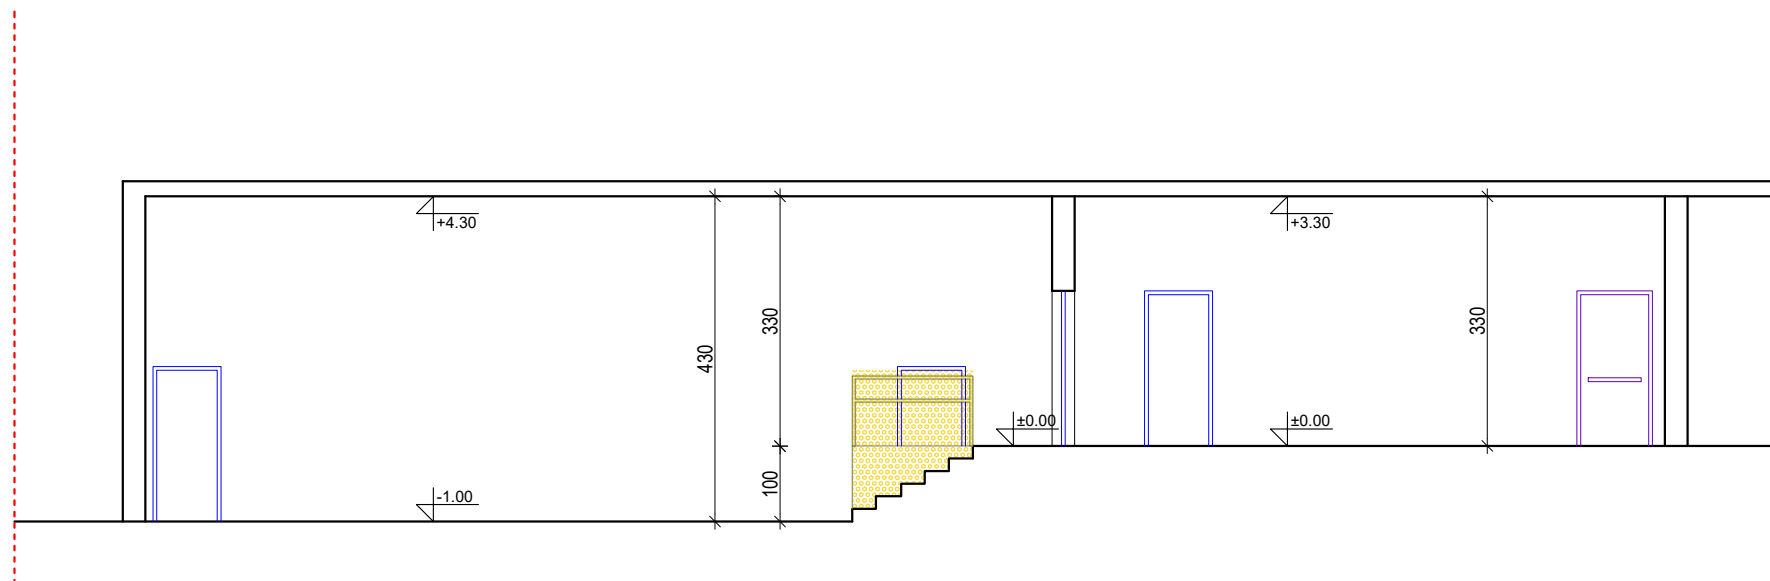

ПРЕСЕК 2-2

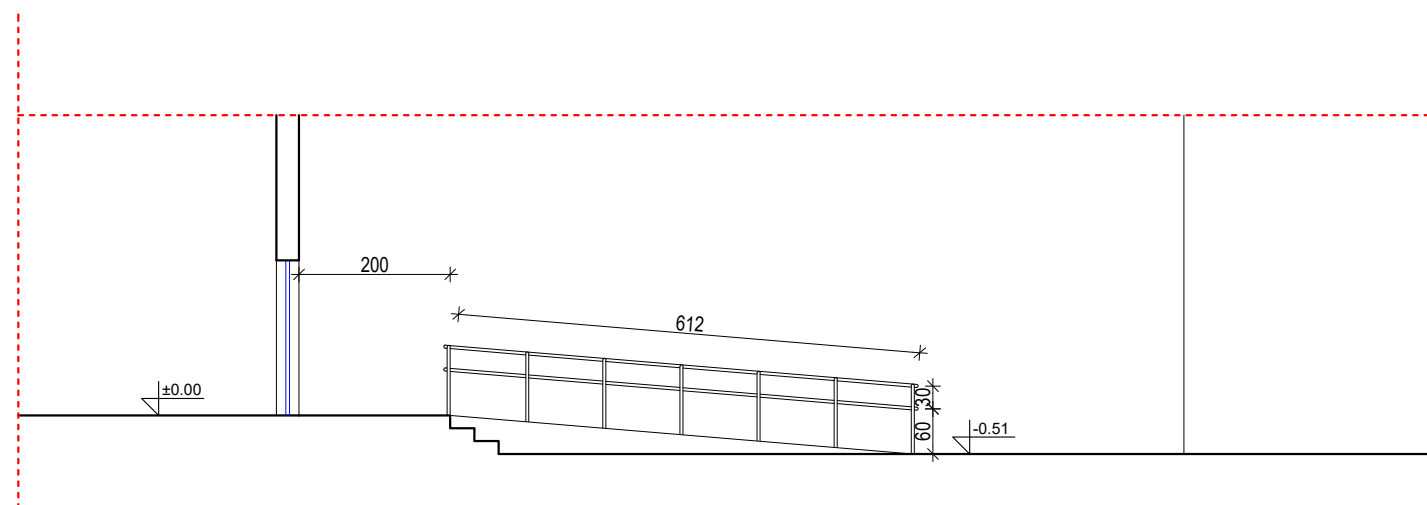

ПРЕСЕК 3-3

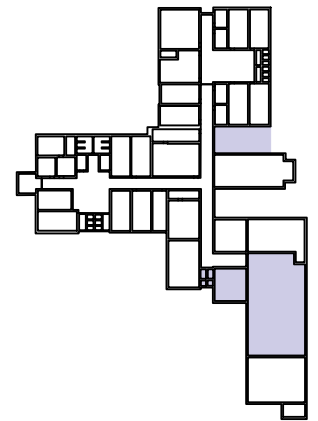

ОСНОВЕН ПРОЕКТ ЗА АДАПТАЦИЈА НА ДЕЛ ОД ГРАДБА ВО ЦЕНТАР ЗА ОДМЕНА НА СЕМЕЈНА ГРИЖА И ПОДДРШКА НА ЛИЦА СО ПОПРЕЧЕНОСТ (РАБОТНО ОРИЕНТИРАНА РЕХАБИЛИТАЦИЈА) НА УЛ. ЈНА - ОПШТИНА ГОСТИВАР

MAIN DESIGN FOR ADAPTATION OF PART FROM THE CENTER FOR FAMILY CARE REPLACEMENT AND SUPPORT FOR PEOPLE WITH DISABILITIES (WORK-ORIENTED REHABILITATION) ON STR.JNA - MUNICIPALITY OF GOSTIVAR



ЛОКАЦИЈА/ LOCATION:	КП 6006/1, КО Гостивар 2 , ул. ЈНА Општина Гостивар KP 6006/1, KO Gostivar, str. JNA, Municipality of Gostivar	
ИНВЕСТИТОР/ BENEFICIARY:	Општина Гостивар Municipality of Gostivar	
ИМПЛЕМЕНТАТОР/ IMPLEMENTER:	Програмата за развој на Обединетите нации (УНДП) UNDP United Nations Development Programme	
ПРОЕКТАНСКО ДРУШТВО/ DESIGNER:	КВАДАР ДОО Скопје Н.Русински 3-1/5, Скопје KVADAR DOO Skopje N.Rusinski 3-1/5, Skopje	
ГЛАВЕН ПРОЕКТАНТ/ CHIEF DESIGNER:	Биљана ПЕТРОВА, д-р Biljana PETROVA, BSc. Arch	
ОДГОВОРЕН ПРОЕКТАНТ/ SENIOR DESIGNER:	Милица Касапинова, м-р Milica Kasapinova Msc. Arch	
СОРАБОТНИЦИ/ ASSOCIATES:	Ирена Милојеска, м-р Irena Mилоjeska Msc. Arch	

ФАЗА - АРХИТЕКТУРА PHASE - ARCHITECTURE	- A -
--	-------

ПРОЕКТ : PROJECT :

ЦРТЕЖ : DRAWING :	НОВО ПРОЕКТИРАНА СОСТОЈБА - ПРЕСЕЦИ NEW DESIGN - SECTIONS
----------------------	--

ТЕХНИЧКИ БРОЈ: CONTRACT NUMBER: 0701-295/2	ДАТА НА ПРОЕКТ : DATE OF DRAWINGS : 11/2020
РАЗМЕР : SCALE : 1: 100	ЛИСТ бр. DRAWING No. 4

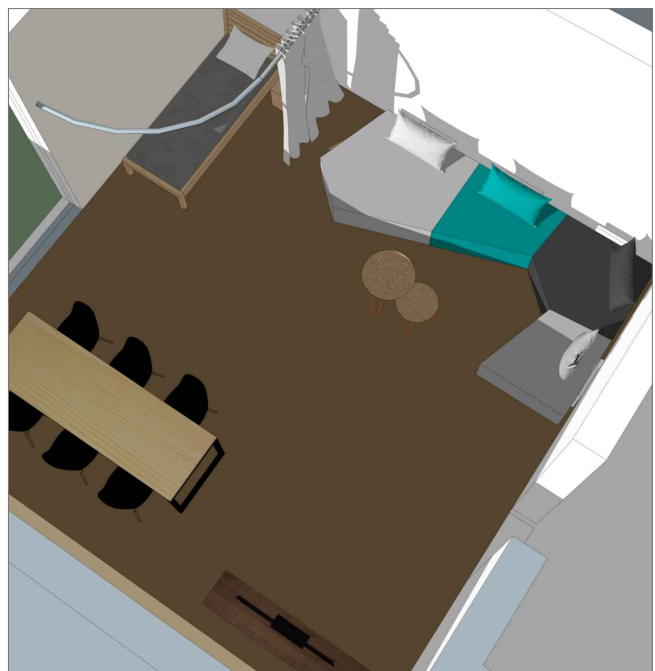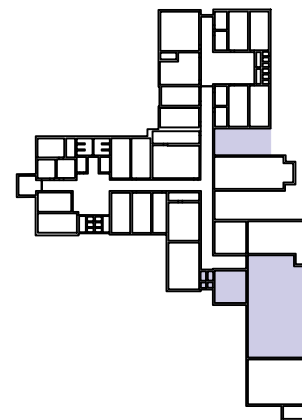

ОСНОВЕН ПРОЕКТ ЗА АДАПТАЦИЈА НА ДЕЛ ОД ГРАДБА ВО ЦЕНТАР ЗА ОДМЕНА НА СЕМЕЈНА ГРИЖА И ПОДДРШКА НА ЛИЦА СО ПОПРЕЧЕНОСТ (РАБОТНО ОРИЕНТИРАНА РЕХАБИЛИТАЦИЈА) НА УЛ. ЈНА - ОПШТИНА ГОСТИВАР

MAIN DESIGN FOR ADAPTATION OF PART FROM THE CENTER FOR FAMILY CARE REPLACEMENT AND SUPPORT FOR PEOPLE WITH DISABILITIES (WORK-ORIENTED REHABILITATION) ON STR.JNA - MUNICIPALITY OF GOSTIVAR

ЛОКАЦИЈА/ LOCATION:	КП 6006/1, КО Гостивар 2 , ул. ЈНА Општина Гостивар КР 6006/1, КО Gostivar, str. JNA, Municipality of Gostivar	
ИНВЕСТИТОР/ BENEFICIARY:	Општина Гостивар Municipality of Gostivar	
ИМПЛЕМЕНТАТОР/ IMPLEMENTER:	Програмата за развој на Обединетите нации (УНДП) UNDP United Nations Development Programme	
ПРОЕКТАНСКО ДРУШТВО/ DESIGNER:	КВАДАР ДОО Скопје Н.Русински 3-1/5, Скопје KVADAR DOO Skopje N.Rusinski 3-1/5, Skopje	
ГЛАВЕН ПРОЕКТАНТ/ CHIEF DESIGNER:	Билјана ПЕТРОВА, д-р Biljana PETROVA, BSc. Arch	
ОДГОВОРЕН ПРОЕКТАНТ/ SENIOR DESIGNER:	Милица Касапинова, м-р Milica Kasapinova Msc. Arch	
СОРАБОТНИЦИ/ ASSOCIATES:	Ирена Милојеска, м-р Irena Mилоjeska Msc. Arch	

ФАЗА - АРХИТЕКТУРА PHASE - ARCHITECTURE	- A -
--	-------

ПРОЕКТ : PROJECT :

ЦРТЕЖ : DRAWING :	НОВО ПРОЕКТИРАНА СОСТОЈБА - КОНЦЕПТУАЛНИ ЗД ВИЗУЕЛИЗАЦИИ NEW DESIGN - CONCEPTUAL 3D VISUALIZATIONS
----------------------	--

ТЕХНИЧКИ БРОЈ: CONTRACT NUMBER:	0701-295/2	ДАТА НА ПРОЕКТ : DATE OF DRAWINGS :	11/2020
------------------------------------	------------	--	---------

РАЗМЕР : SCALE :	1:	ЛИСТ бр. DRAWING No.	5
---------------------	----	-------------------------	---