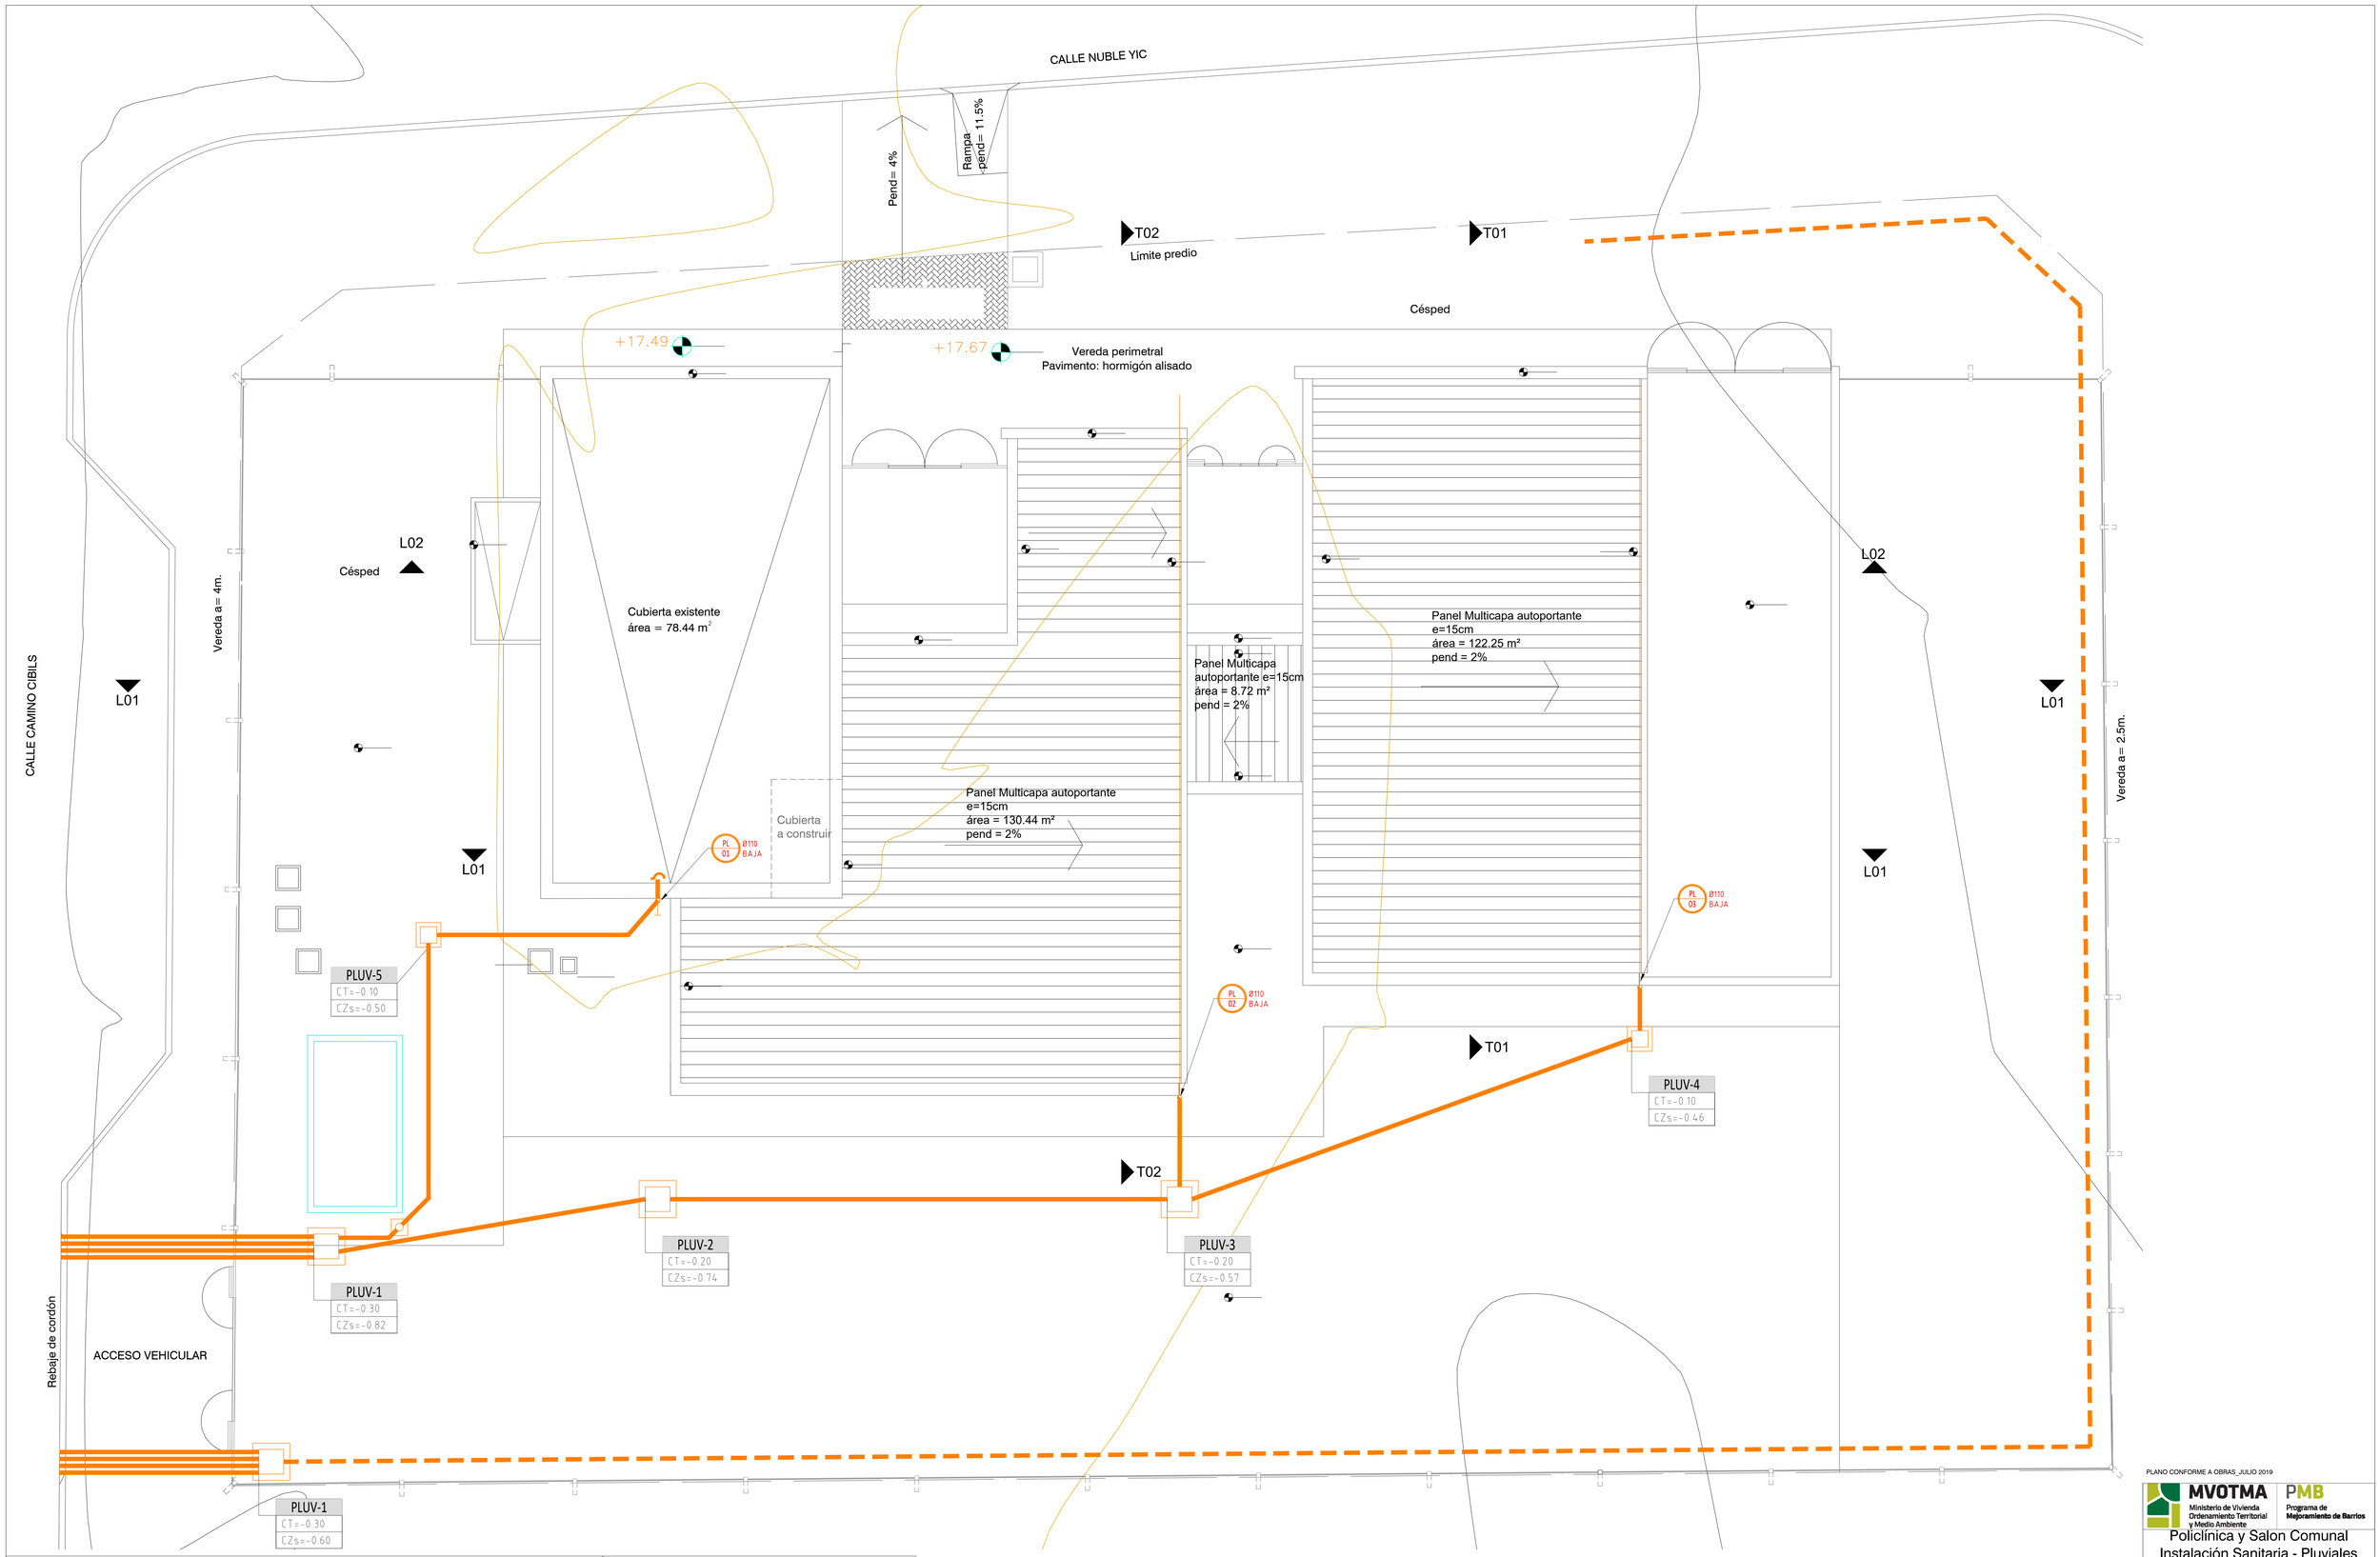

REFERENCIAS:

CI-38
CT=-0.80
CZs=3%
CZi=3%
CÁMARA 60x60

PVC Ø200
L=10.0m p=0.3%
SENTIDO DE FLUJO
MATERIAL/DIÁMETRO
LONGITUD/PENDIENTE

TUBERÍA PRIMARIA/ SUSPENDIDA / SUSPENDIDA PROYECTADA
Ø110 SALVO INDICACIÓN EN CONTRARIO

TUBERÍA SECUNDARIA /SUSPENDIDA/ SUSPENDIDA PROYECTADA
Ø40 SALVO INDICACIÓN EN CONTRARIO

TUBERÍA VENTILACIÓN / SUSPENDIDA / SUSPENDIDA PROYECTADA
TUBERÍA VENTILACIÓN / SUSPENDIDA / SUSPENDIDA PROYECTADA

TUBERÍA PLUVIALES / SUSPENDIDA / SUSPENDIDA PROYECTADA
Ø110 SALVO INDICACIÓN EN CONTRARIO

NOTAS:

1. Tuberías de desague en PVC Unit s4.35 o Polipropileno sanitario con uniones con aros de goma.
2. Salida de pilatas, sumidero de ducha y bidet Ø40 al 1% salvo indicación en contrario.
3. Salida de CSA Ø63 al 1% salvo indicación en contrario.
4. Tuberías primarias Ø110 al 2% salvo salida de CSA o indicación en contrario.
5. Las columnas de desague llevan puntos de

SIFON SUSPENDIDO SECUNDARIA/PRIMARIA
PI PUNTO DE INSPECCIÓN
INTERCEPTOR DE GRASA
PILETA DE PATIO TAPADA
BOCA DE DESAGÜE ABIERTA
PILETA DE PATIO ABIERTA
CAJA SIFONADA PVC. c/REJA DE PISO
REJA DE PISO
CAJA SIFONADA PVC. TAPADA
VÁLVULA DE ASPIRACIÓN

COLUMNAS DESAGÜES
PR PRIMARIAS
SE SECUNDARIAS
PL PLUVIALES
V-SE / V-PR VENTILACIÓN SECUNDARIA/ PRIMARIA

PLANO CONFORME A OBRAS_JULIO 2019

MVOTMA
Ministerio de Vivienda Ordenamiento Territorial y Medio Ambiente

PMB
Programa de Mejoramiento de Barrios

Policlínica y Salon Comunal
Instalación Sanitaria - Pluviales

PROYECTO EJECUTIVO

Asentamiento	Maracaná Sur		EBA16
Ubicación	Localidad Montevideo		
Escala	1:50	Fecha Marzo 2018	N° Plano
Firma del Técnico		Firma del Coordinador	
Ing. Hidraulico Pablo Fitermann		Daniel Peluffo	

Equipo Técnico: Aguilar y asociados.

Archivo: policlínica MS - reforma.dwg